

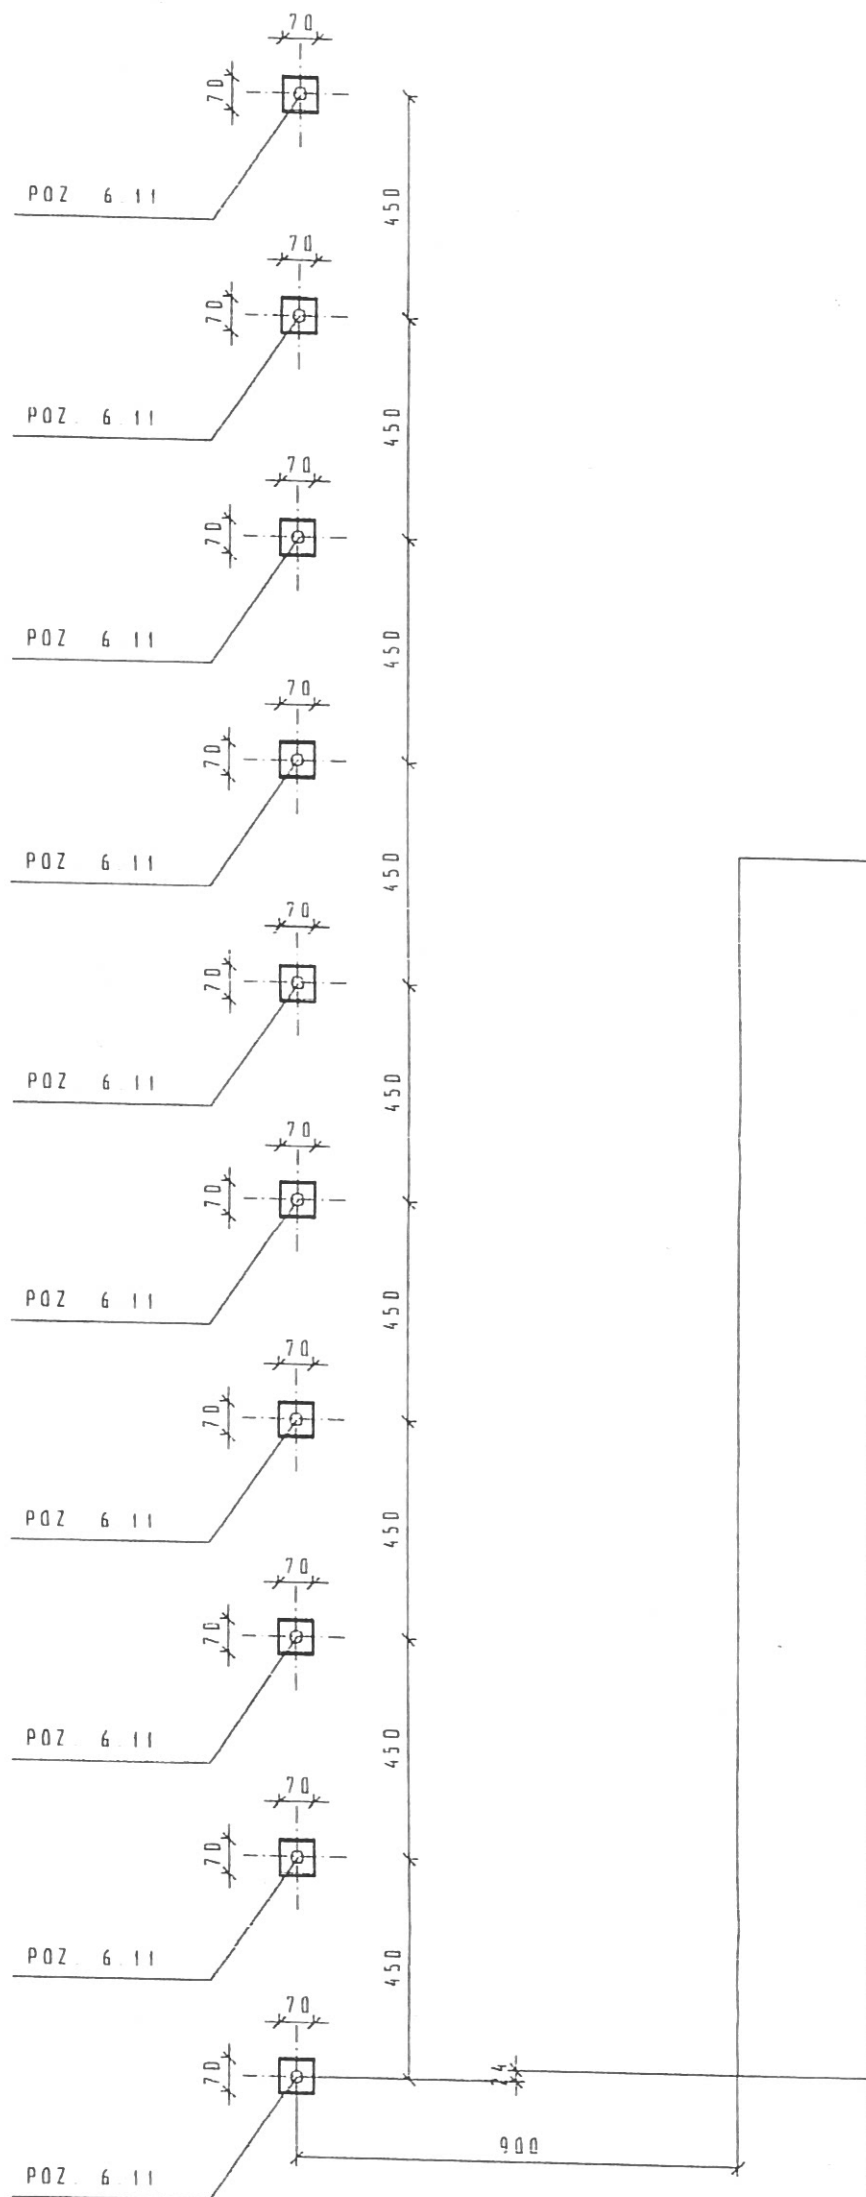


DOKUMENTACJA ARCHIWALNA DWORCA PKS




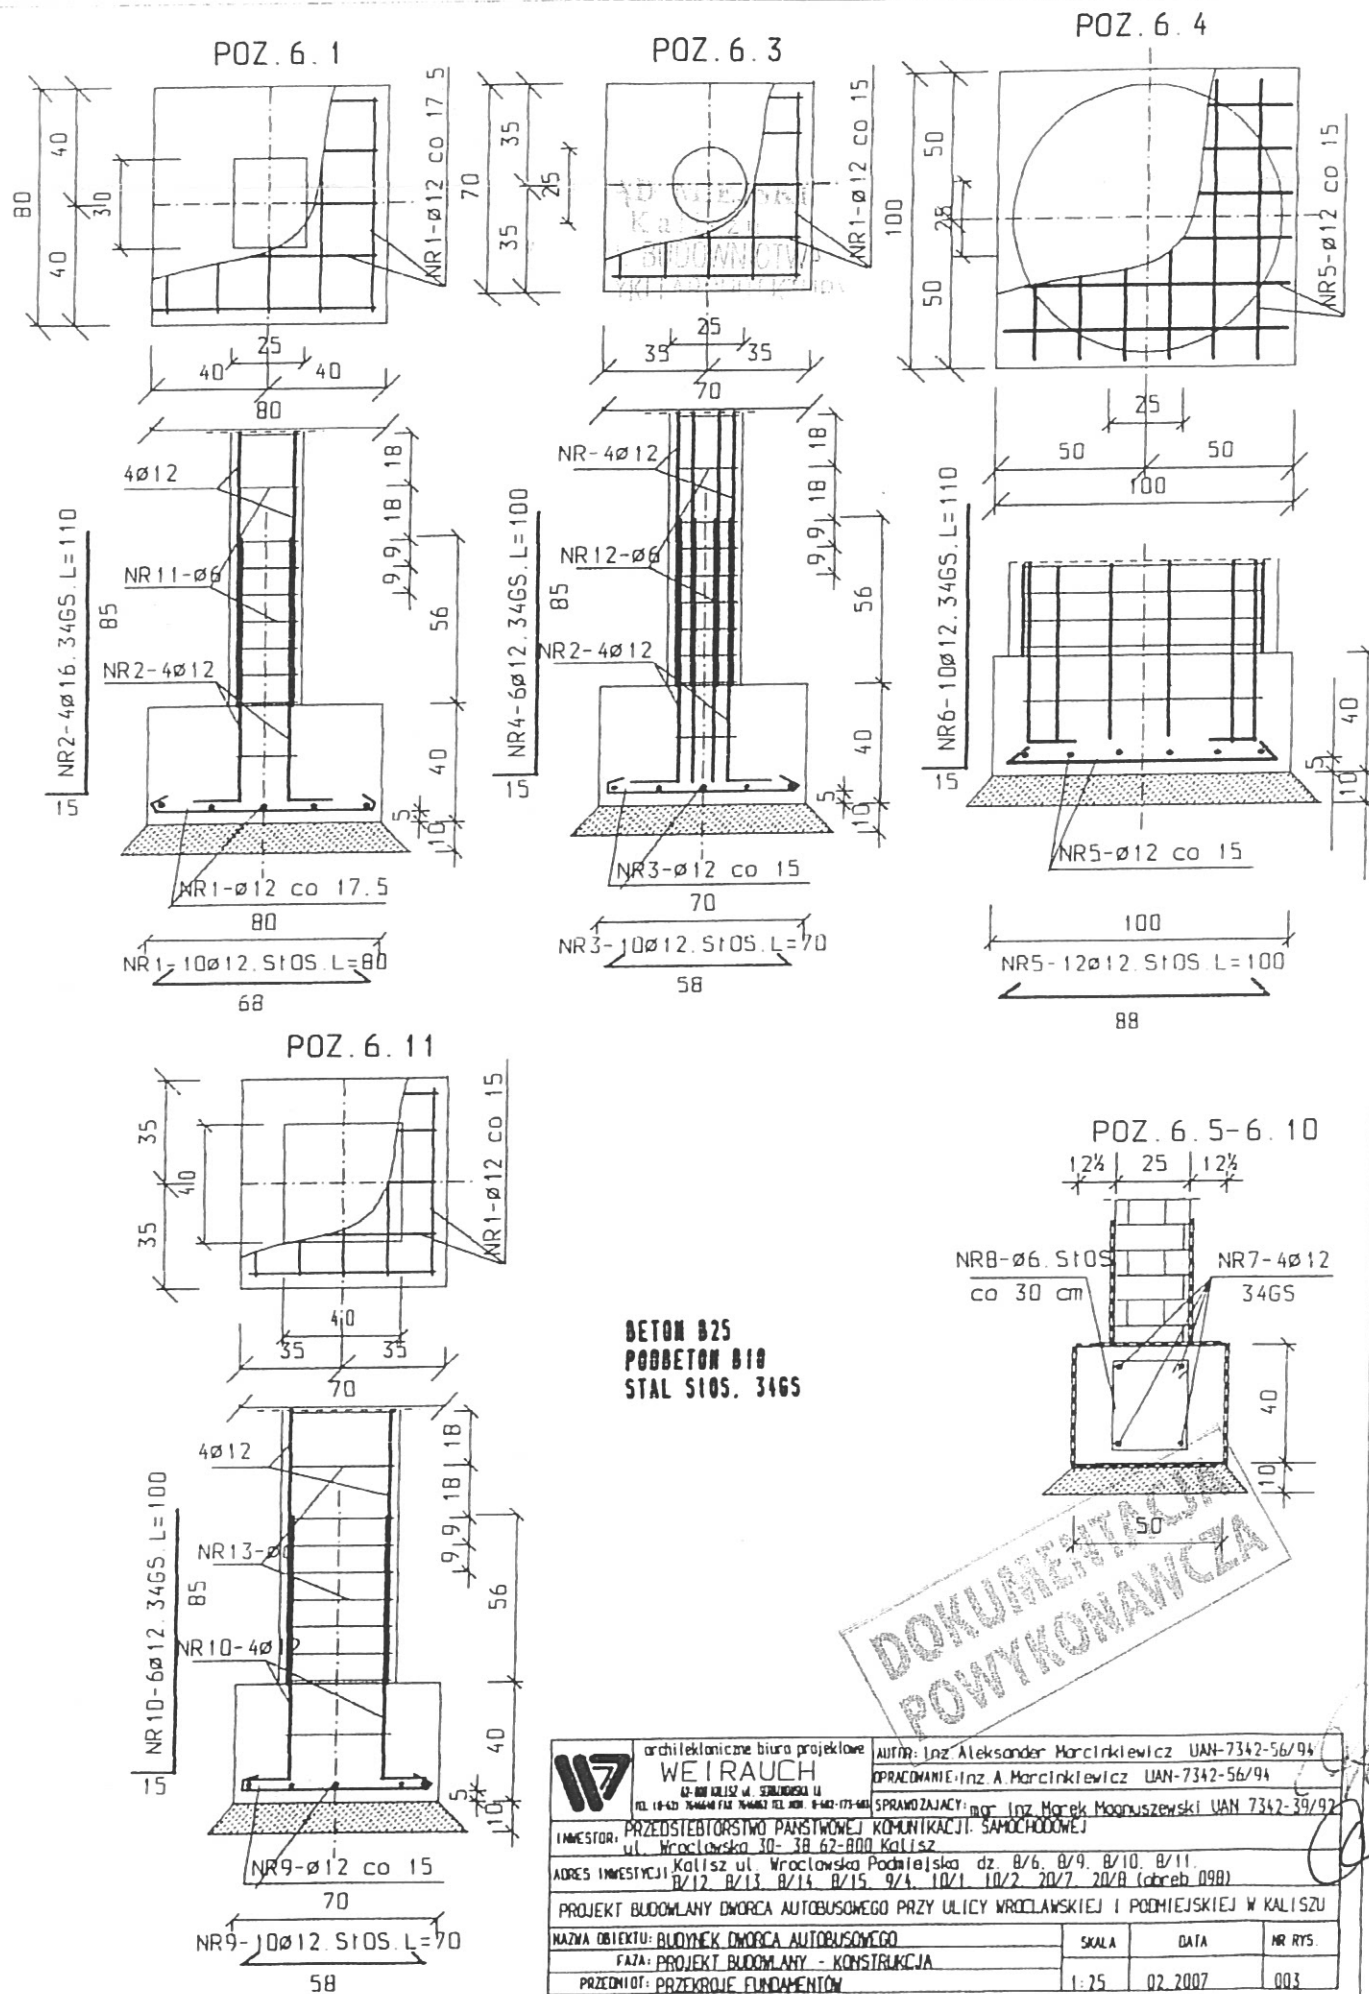
	architektoniczne biuro projektowe WEIRAUCH 67-605 KALISZ ul. SZCZEPANOWSKA 1A TEL. (0-67) 7346410 FAX 7346452 TEL. KOD. 0-607-173-603		AUTOR: inż. Aleksander Marcinkiewicz UAN-7342-56/94 OPRACOWANIE: inż. A. Marcinkiewicz UAN-7342-56/94		
	INWESTOR: PRZEDSIĘBIORSTWO PAŃSTWOWEJ KOMUNIKACJI SAMOCHODOWEJ ul. Wrocławskiej 30- 38 62-800 Kalisz		SPRAWDZAJĄCY: mgr inż. Marek Magnuszewski UAN 7342-39/97		
ADRES INWESTYCJI: Kalisz ul. Wrocławskiej Podmiejskiej dz. 8/6, 8/9, 8/10, 8/11, 8/12, 8/13, 8/14, 8/15, 9/4, 10/1, 10/2, 20/7, 20/8 (dobrej 098)					
PROJEKT BUDOWLANI DWORCA AUTOBUSOWEGO PRZY ULICY WROCŁAWSKIEJ I PODMIEJSKIEJ W KALISZU					
NAZWA OBIEKTU: BUDYNEK DWORCA AUTOBUSOWEGO			SKALA	DATA	NR RYS

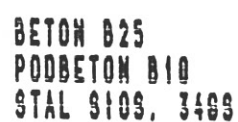


DOKUMENTACJA
 POWYKONAWCZA

BETON B25
 PODBETON B10

	architektura i projektowanie WEI RAUCH 12-800 KALISZ ul. ŚW. JÓZEF 11 TEL. (14-61) 74-44-44 FAX 74-44-47 TEL. KOM. 0-607-107-003	AUTOR: inż. Aleksander Marcinkiewicz UAN-7342-56/94 SPRACOWANIE: inż. A. Marcinkiewicz UAN-7342-56/94 SPRAWDZAJĄCY: mgr inż. Marek Magnuszewski UAN 7342-39/92
	INWESTOR: PRZEDSIĘBIORSTWO PAŃSTWOWEJ KOMUNIKACJI SAMOCHODOWEJ ul. Wrocławska 30-38 62-800 Kalisz	
ADRES INWESTYCJI: Kalisz ul. Wrocławska Podniejska dz. 8/6, 8/9, 8/10, 8/11, 8/12, 8/13, 8/14, 8/15, 9/4, 10/1, 10/2, 20/7, 20/8 (obrob. 098)		
PROJEKT BUDOWLANY DWORCA AUTOBUSOWEGO PRZY ULICY WROCŁAWSKIEJ I PODNIEJSKIEJ W KALISZU		
NAZWA OBIEKTU: BUDYNEK DWORCA AUTOBUSOWEGO		SKALA
FAZA: PROJEKT BUDOWLANY - KONSTRUKCJA		DATA
PRZEDMIOT: RZUT FUNDAMENTOW WIAŁY		NR RYS. 002

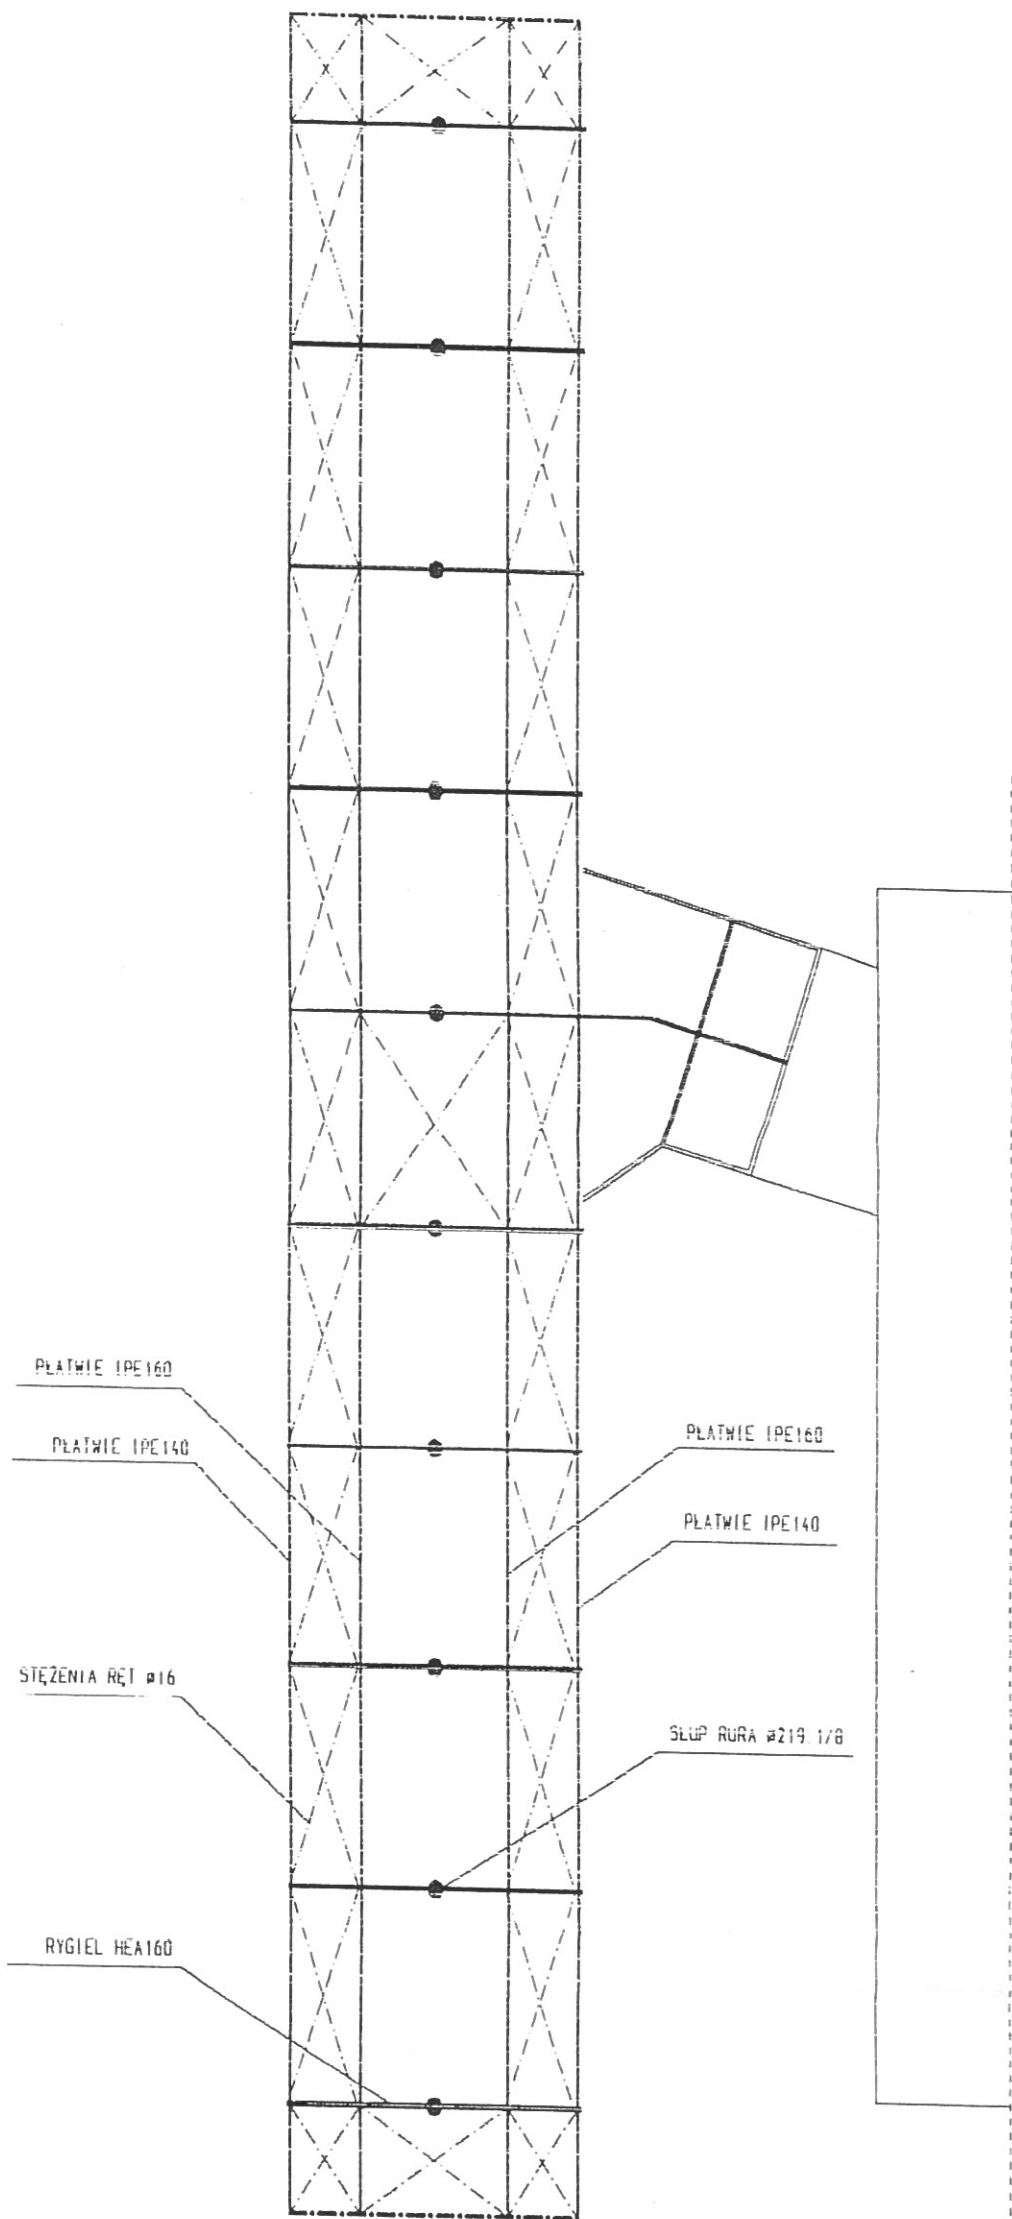


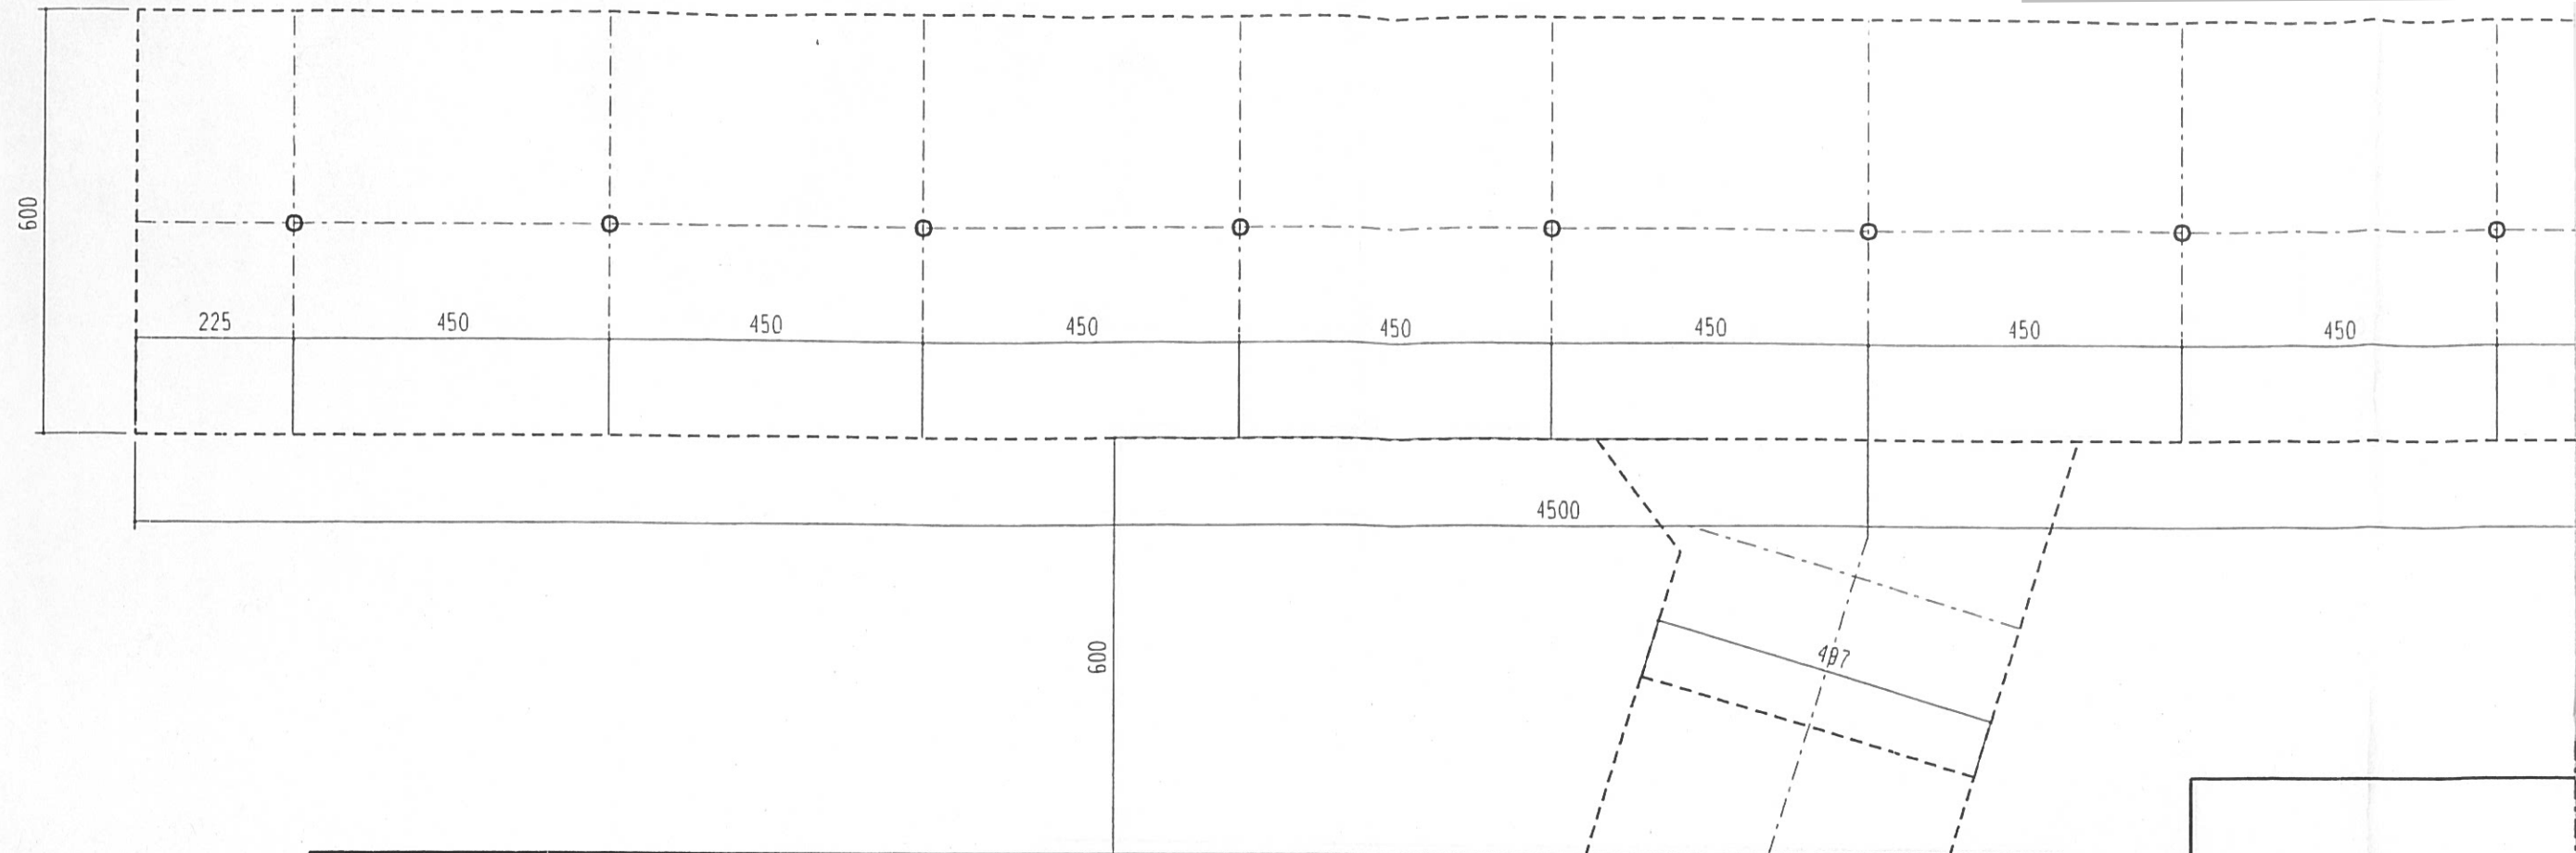




DOKUMENTACJA
POWYKONAWCZA


STAL 1 S13S

	architektoniczne biuro projektowe WEIRAUCH ul. KALISZ 30-36, 62-800 KALISZ TEL. (6-62) 744610 FAX 744617 TEL. KOM. 6-607-175-443		AUTOR: inż. Aleksander Marcinkiewicz UAN-7342-56/94 OPRACOWANIE: inż. A. Marcinkiewicz UAN-7342-56/94 SPRAWDZAJĄCY: mgr inż. Marek Magnuszewski UAN 7342-39/92	
	INWESTOR: PRZEDSIĘBIORSTWO PAŃSTWOWEJ KOMUNIKACJI SAMOCHODOWEJ ul. Wrocławska 30-36 62-800 Kalisz			
	ADRES INWESTYCJI: Kalisz ul. Wrocławska Podniewska dz. 8/6, 8/9, 8/10, 8/11, 8/12, 8/13, 8/14, 8/15, 9/4, 10/1, 10/2, 20/7, 20/8 (obręb 098)			
	PROJEKT BUDOWLANY DWORCA AUTOBUSOWEGO PRZY ULICY WROCŁAWSKIEJ I PODNIEJSKIEJ W KALISZU			
	NAZWA OBIEKTU: BUDYNEK DWORCA AUTOBUSOWEGO		SKALA	DATA
FAZA: PROJEKT BUDOWLANY - KONSTRUKCJA				
PRZEDMIOT: KONSTRUKCJA WIATY		1:150	02 2007	004




pokrycie otoku daszku blacha aluminiowa ALUCOBOND

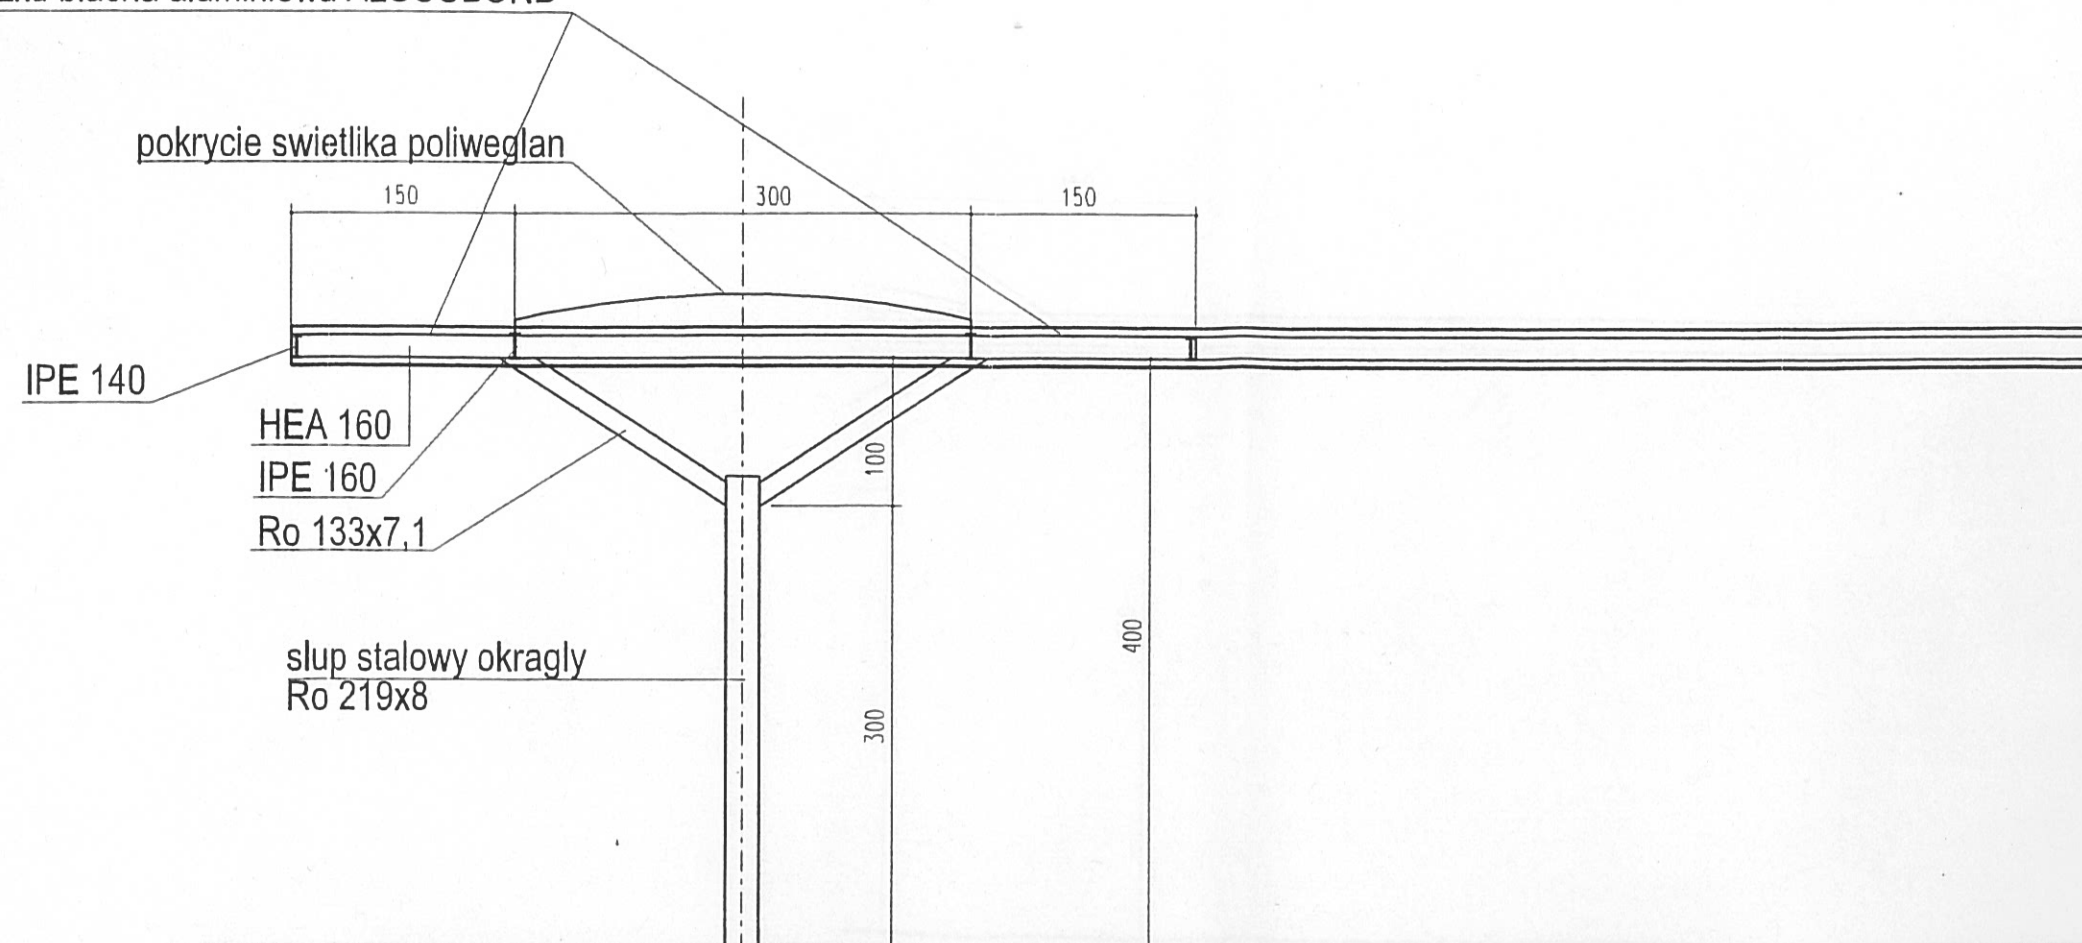

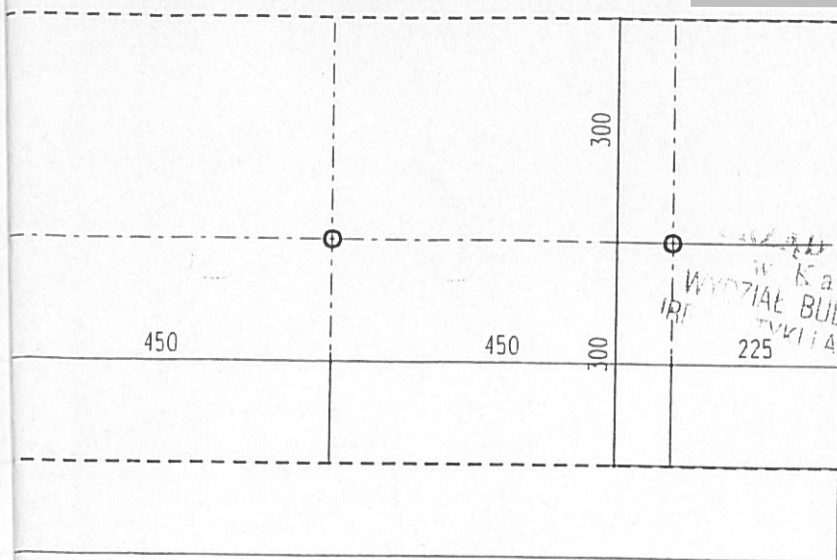

RZUT WIATY 1:100

	architektoniczne biuro projektowe WEIRAUCH 62-800 KALISZ ul. SERBINOWSKA 1A TEL (0-62) 7646640 FAX 7646862 TEL.KOM. 0-602-173-603	AUTOR: mgr inż. arch. MACIEJ WEIRAUCH UAN-7342-36/91		
		OPRACOWANIE: arch. JACEK KOSTRZEWA <i>[signature]</i>		
		SPRAWDZAJACY: mgr inż. arch. Przemysław Sturgólewski 393/70 <i>[signature]</i>		
INWESTOR: PRZEDSIĘBIORSTWO PAŃSTWOWEJ KOMUNIKACJI SAMOCHODOWEJ ul. Wrocławska 30- 38 62-800 Kalisz				
ADRES INWESTYCJI: Kalisz ul. Wrocławska Podmiejska dz. 8/6, 8/9, 8/10, 8/11, 8/12, 8/13, 8/14, 8/15, 9/4, 10/1, 10/2, 20/7, 20/8 (obrob 098)				
PROJEKT BUDOWLANY DWORCA AUTOBUSOWEGO PRZY ULICY WROCŁAWSKIEJ I PODMIEJSKIEJ W KALISZU				
NAZWA OBIEKTU: WIATA NAD PERONAMI		SKALA	DATA	NR RYS.
FAZA: PROJEKT BUDOWLANY				