

2016-05-10

*A. K. Gębka* (3)  
*[Signature]*

Polska Spółka Gazownictwa sp. z o.o.  
Oddział w Poznaniu  
ul. Grobla 15, 61-859 Poznań  
tel. 61 854 51 00, faks 61 852 39 23

**Zakład w Kaliszu**

Dział Zarządzania Majątkiem Sieciowym  
ul. Majkowska 9, 62-800 Kalisz  
tel. 62 768 56 00, faks 62 764 25 51  
sekretariat.kalisz@poznan.psgaz.pl

MIEJSKI ZARZĄD DRÓG I KOMUNIKACJI w Kaliszu	
WPL. DNIA	09.05.2016
L.dz.	5294
podpis	<i>[Signature]</i>

Miejski Zarząd Dróg  
i Komunikacji w Kaliszu  
ul. Złota 43  
62-800 Kalisz

Wasz znak: WI.45.452.3.2016  
Nasz znak: TE.12-500-100737/12

*P. K. Sobczak*  
*11.05.2016*

*P. Kocud*  
*1005 Mb*  
Kalisz, 04.05.2016

Dot.: uzgodnienia przebudowy ulicy Adama Asnyka w Kaliszu.

W nawiązaniu do przesłanej korespondencji oraz spotkań w sprawie modernizacji ulicy Adama Asnyka na odcinku od ul. Polnej do ul. Stanisława Staszica informujemy, że uzgadniamy w/w projekt.

Jednocześnie informujemy, że prowadzimy prace związane z usuwaniem awarii gazociągu n/c w ul. Adama Asnyka. Inwentaryzację powykonawczą dostarczymy po zakończeniu robót. Planowany termin zakończenia naszych prac 15.06.2016

Z poważaniem

*[Signature]*  
Kierownik  
Dział Zarządzania Majątkiem Sieciowym  
Przemysław Hozakowski

*[Signature]*  
ZASTĘPCA DYREKTORA  
ds. technicznych Zakładu w Kaliszu

Maria Gębka

k.o.  
1. adresat  
2. aa



**Wielkopolska Spółka Gazownictwa Sp. z o.o.**  
Oddział Zakład Gazowniczy w Kaliszu  
ul. Majkowska 9, 62-800 Kalisz  
tel. 62 7685600, fax 62 7642551

Dział Eksploatacji Infrastruktury Gazowniczej  
tel. 62 76 95 360  
fax 62 764-25-51

**Zarząd Dróg Miejskich w Kaliszu**  
Złota 43  
62-800 Kalisz

W/ znak: WI 49.154.2012  
N/ znak: TE.12-5000-100737/12

*p. J. Tomaszewski*  
*p. K. Gorbach*  
*16.01.2013 r.*

z dnia 13-12-2012  
z dnia 2-01-2013

### Uzgodnienie lokalizacji obiektów w rejonie gazociągów średniego i niskiego ciśnienia

NR TE.12-5000-100737/12

Dotyczy: **Przebudowy ulicy i chodnika oraz wykonanie parkingu.**

Lokalizacja przedsięwzięcia:

woj. wielkopolskie, gm. Kalisz, m. Kalisz, ul. Asnyka Adama - odc. od ul. Staszica do ul. Polnej.

W odpowiedzi na pismo z dnia 13-12-2012 r. przesyłamy jeden egzemplarz planu sytuacyjnego z wkreśloną siecią przewodów gazowych w przedmiotowym rejonie, z następującymi uwagami:

1. Wszelkie prace w obrębie strefy kontrolowanej sieci gazowej należy wykonać ręcznie bez użycia sprzętu mechanicznego.
2. Nie wyrażamy zgody na obniżenie rzędnej terenu w miejscu zlokalizowanej sieci gazowej. Informujemy, że zgodnie PN-91/M-34501 odległość pionowa mierzona od zewnętrznej powierzchni gazociągu do powierzchni ziemi lub nawierzchni po przebudowie, powinna wynosić min. 1,0 m.
3. Istniejąca sieć gazowa niskiego ciśnienia materiał stal zlokalizowana w obrębie projektowanych nawierzchni wraz z przyłączami gazu została zaznaczona na załączonej mapiesyt. nr 1 kolorem pomarańczowym.
4. W terminie 7 dni przed rozpoczęciem robót w obrębie strefy kontrolowanej sieci gazowej w celu uniknięcia ewentualnej kolizji wykonawca musi powiadomić WSG Sp. z o.o. O/ZG w Kaliszu.  
*Informujemy o konieczności zachowania szczególnej ostrożności podczas prowadzenia robót ziemnych w obrębie skrzyżowań z siecią i przyłączami gazu w czasie korytowania pod krawężniki na odcinku od km. 0+066 do km. 0+093 oraz w obrębie wjazdów do posesji i parkingów, aby podczas wykonywania wymiany podbudowy nie uszkodzić taśmy ostrzegawczej oraz rury gazowej.*  
Roboty ziemne w obrębie skrzyżowań z istniejącą siecią gazową niskiego ciśnienia należy rozpocząć po sprawdzeniu rzeczywistego posadowienia gazociągów w terenie w obecności przedstawiciela Rejonu Dystrybucji Gazu Kalisz.
5. Ważność uzgodnienia wynosi 2 lata.

#### Załączniki:


mapa sytuacyjna (rys. nr 1) - 1 egz.

KIEROWNIK  
Dział Eksploatacji Infrastruktury  
Gazowniczej

*Przemysław Hozakowski*

Sprawę prowadzi: Marcin Jakubowski, tel.: 62 76 95 361



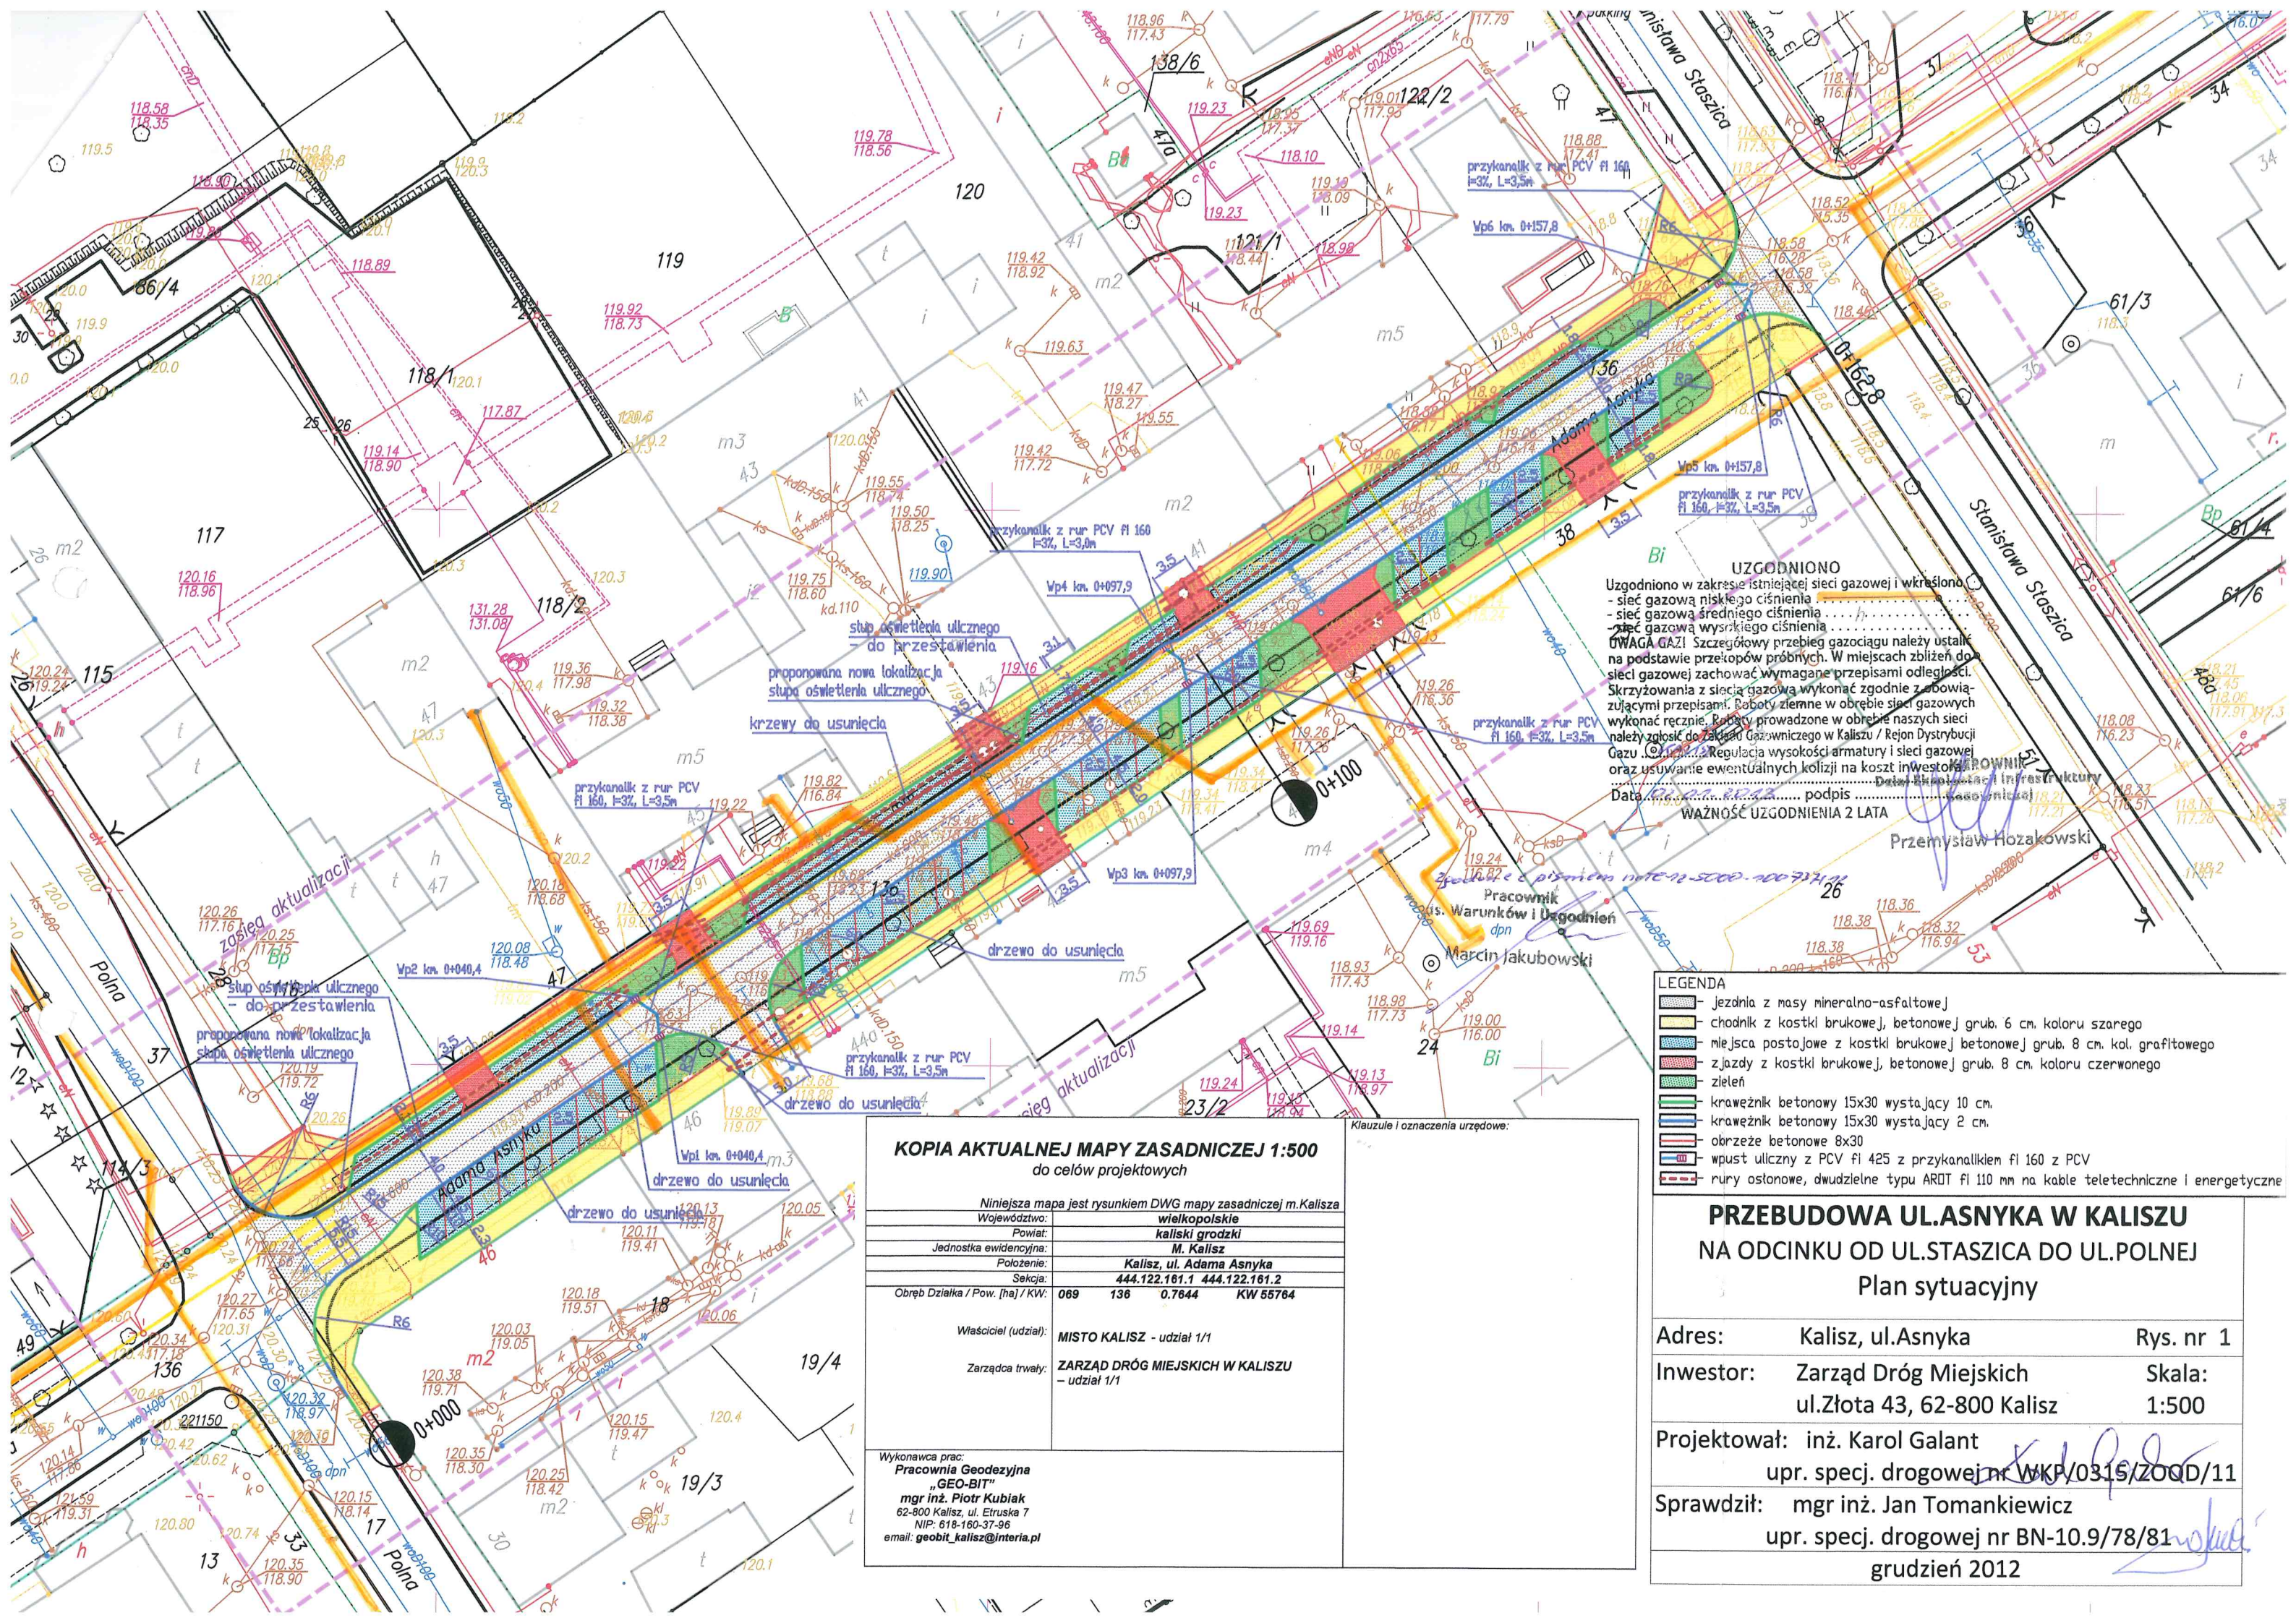

**UZGODNIONO**  
Uzgodniono w zakresie istniejącej sieci gazowej i wkręśloną:  
- sieć gazową niskiego ciśnienia .....  
- sieć gazową średniego ciśnienia .....  
- sieć gazową wysokiego ciśnienia .....  
**UWAGA GAZI!** Szczegółowy przebieg gazociągu należy ustalić na podstawie przekopów próbnych. W miejscach zbliżeń do sieci gazowej zachować wymagane przepisami odległości. Skrzyżowania z siecią gazową wykonać zgodnie z obowiązującymi przepisami. Roboty ziemne w obrębie sieci gazowych wykonać ręcznie. Roboty prowadzone w obrębie naszych sieci należy zgłosić do Zakładu Gazowniczego w Kaliszu / Rejon Dystrybucji Gazu. Regulacja wysokości armatury i sieci gazowej oraz usuwanie ewentualnych kolizji na koszt inwestora.  
Data: 16.12.2012 ..... podpis .....  
**WAŻNOŚĆ UZGODNIENIA 2 LATA**

- LEGENDA**
- jezdnia z masy mineralno-asfaltowej
  - chodnik z kostki brukowej, betonowej grub. 6 cm. koloru szarego
  - miejsca postojowe z kostki brukowej betonowej grub. 8 cm. kol. grafitowego
  - zjazdy z kostki brukowej, betonowej grub. 8 cm. koloru czerwonego
  - zieleni
  - krawężnik betonowy 15x30 wystający 10 cm.
  - krawężnik betonowy 15x30 wystający 2 cm.
  - obrzeże betonowe 8x30
  - wpust uliczny z PCV fi 425 z przykanalikiem fi 160 z PCV
  - rury osłonowe, dwudzielne typu ARDT fi 110 mm na kable teletechniczne i energetyczne

**KOPIA AKTUALNEJ MAPY ZASADNICZEJ 1:500**  
do celów projektowych

Niniejsza mapa jest rysunkiem DWG mapy zasadniczej m. Kalisz

Województwo:	wielkopolskie
Powiat:	kaliski grodzki
Jednostka ewidencyjna:	M. Kalisz
Położenie:	Kalisz, ul. Adama Asnyka
Sekcja:	444.122.161.1 444.122.161.2
Obręb Działka / Pow. [ha] / KW:	069 136 0.7644 KW 55764
Właściciel (udział):	MISTO KALISZ - udział 1/1
Zarządca trwały:	ZARZĄD DRÓG MIEJSKICH W KALISZU - udział 1/1

Wykonawca prac:  
Pracownia Geodezyjna „GEO-BIT”  
mgr inż. Piotr Kubiak  
62-800 Kalisz, ul. Etyraska 7  
NIP: 618-160-37-96  
email: geobit\_kalisz@interia.pl

Klauzule i oznaczenia urzędowe:

**PRZEBUDOWA UL. ASNYKA W KALISZU**  
NA ODCINKU OD UL. STASZICA DO UL. POLNEJ  
Plan sytuacyjny

Adres:	Kalisz, ul. Asnyka	Rys. nr 1
Inwestor:	Zarząd Dróg Miejskich ul. Złota 43, 62-800 Kalisz	Skala: 1:500
Projektował:	inż. Karol Galant upr. specj. drogowej nr WKP/0315/ZOOD/11	
Sprawdził:	mgr inż. Jan Tomankiewicz upr. specj. drogowej nr BN-10.9/78/81	
grudzień 2012		