

Zarząd Dróg Miejskich
w Kaliszu
ul. Żłota 43
62-800 Kalisz

Oświetlenie Uliczne i Drogowe sp. z o.o. w Kaliszu w odpowiedzi na pismo będące wnioskiem o uzgodnienie planu sytuacyjnego dla opracowywanego zadania pn. „Przebudowa ulicy Dębowej w Kaliszu na odcinku od posesji nr 10 do posesji nr 14a w zakresie utwardzenia pobocza” podaje techniczne warunki usunięcia kolizji z istniejącą instalacją oświetlenia ulicznego:

1. Istniejącą latarnię będącą w kolizji z projektowanym poboczem należy przestawić poza obszar kolizyjny w kierunku ogrodzenia z zachowaniem odległości 0,5 m od obrzeża do lica słupa.
2. Istniejący kabel oświetleniowy zasilający latarnię należy odkopać i wprowadzić do latarni przestawionej poza obszar kolizyjny.
3. Istniejący kabel oświetleniowy przebiegający pod projektowaną nawierzchnią oraz w miejscach skrzyżowań i zbliżeń z pozostałą infrastrukturą techniczną należy osłonić dwudzielnymi rurami grubościennymi koloru niebieskiego o średnicy min. 75mm (np. A PS prod. AROT) lub ułożyć w rurze osłonowej koloru niebieskiego min. 75mm (np. DVK 75 prod. AROT). Należy zachować drożność przepustu (uszczelnąć).
4. W przypadku zmiany rzędnych terenu należy dokonać regulacji posadowienia istniejącej infrastruktury oświetleniowej do projektowanej niwelety nawierzchni i gruntu, zachowując wymagania norm, w szczególności normy N SEP-E-004.
5. W pobliżu urządzeń oświetlenia drogowego prace ziemne prowadzić ręcznie.
6. Dokładną lokalizację podziemnej infrastruktury oświetleniowej ustalić na podstawie przekopów próbnych.
7. Nie wyklucza się istnienia w uzbrojeniu podziemnym infrastruktury oświetleniowej niezainwentaryzowanej na podkładach geodezyjnych.
8. W przypadku uszkodzenia infrastruktury oświetleniowej, koszt naprawy obciąża inwestora. Powyższe ma zastosowanie również dla uszkodzeń wykrytych w terminie 1 roku od zakończenia prac, a powstałych w wyniku ich prowadzenia.
9. Dla wykonania robót niezbędne jest uzyskanie stosownego dopuszczenia i przygotowania miejsca pracy przez konserwatora sieci oświetleniowej.
10. Kable przed zasypaniem, wykonane osłony rurowe, oraz inne roboty zanikające należy na bieżąco zgłaszać do odbioru w Spółce.
11. O terminie rozpoczęcia prac będących przedmiotem niniejszych warunków należy powiadomić Spółkę z 14 dniowym wyprzedzeniem.
12. Zakończenie prac będących przedmiotem niniejszego uzgodnienia należy zgłosić do odbioru miejsc kolizyjnych. Do zgłoszenia należy dołączyć dokumentację powykonawczą, w szczególności protokoły pomiaru rezystancji izolacji kabla, rezystancji uziemień, sprawdzenia skuteczności ochrony przeciwporażeniowej oraz inwentaryzację geodezyjną powykonawczą.

Prezes Zarządu: Maciej Witczak, Członek Zarządu: Dorota Kisiela-Augustyniak
Sąd Rejonowy w Poznaniu KRS 0000081004 REGON: 250680024 Kapitał zakładowy: 135.396.000 zł NIP: 618-16-07-268
Konta bankowe: Santander Bank Polska SA z siedzibą w Warszawie 22 1910 1064 0004 8956 4121 0001
Alior Bank SA z siedzibą w Warszawie 17 2490 0005 0000 4530 6002 0466

OŚWIETLENIE
ULICZNE I DROGOWE SP. Z O.O.
ul. Wrocławska 71A, 62-800 Kalisz

Tel. 62 598 52 70
E-mail: poczt@ouid.pl

www.oswietlenie.kalisz.pl

ZA ZGODNOŚĆ Z ORYGINAŁEM

Kalisz, dn. 2024-07-10
Podpis

Po usunięciu kolizji urządzenia oświetleniowe nadal pozostają własnością Oświetlenie Uliczne i Drogowe
sp. z o.o.

Ważność uzgodnienia ustala się na okres 1 roku od daty wystawienia.




Sprawę prowadzi: Dawid Świątek, tel.: 535500841, e-mail: dswiatek@ouid.pl

Do wiadomości:
aa (2575/2024)

ZA ZGODNOŚĆ Z ORYGINAŁEM
Kalisz, dn. 2024-07-10
Podpis

A handwritten signature in blue ink, written over a dotted line.

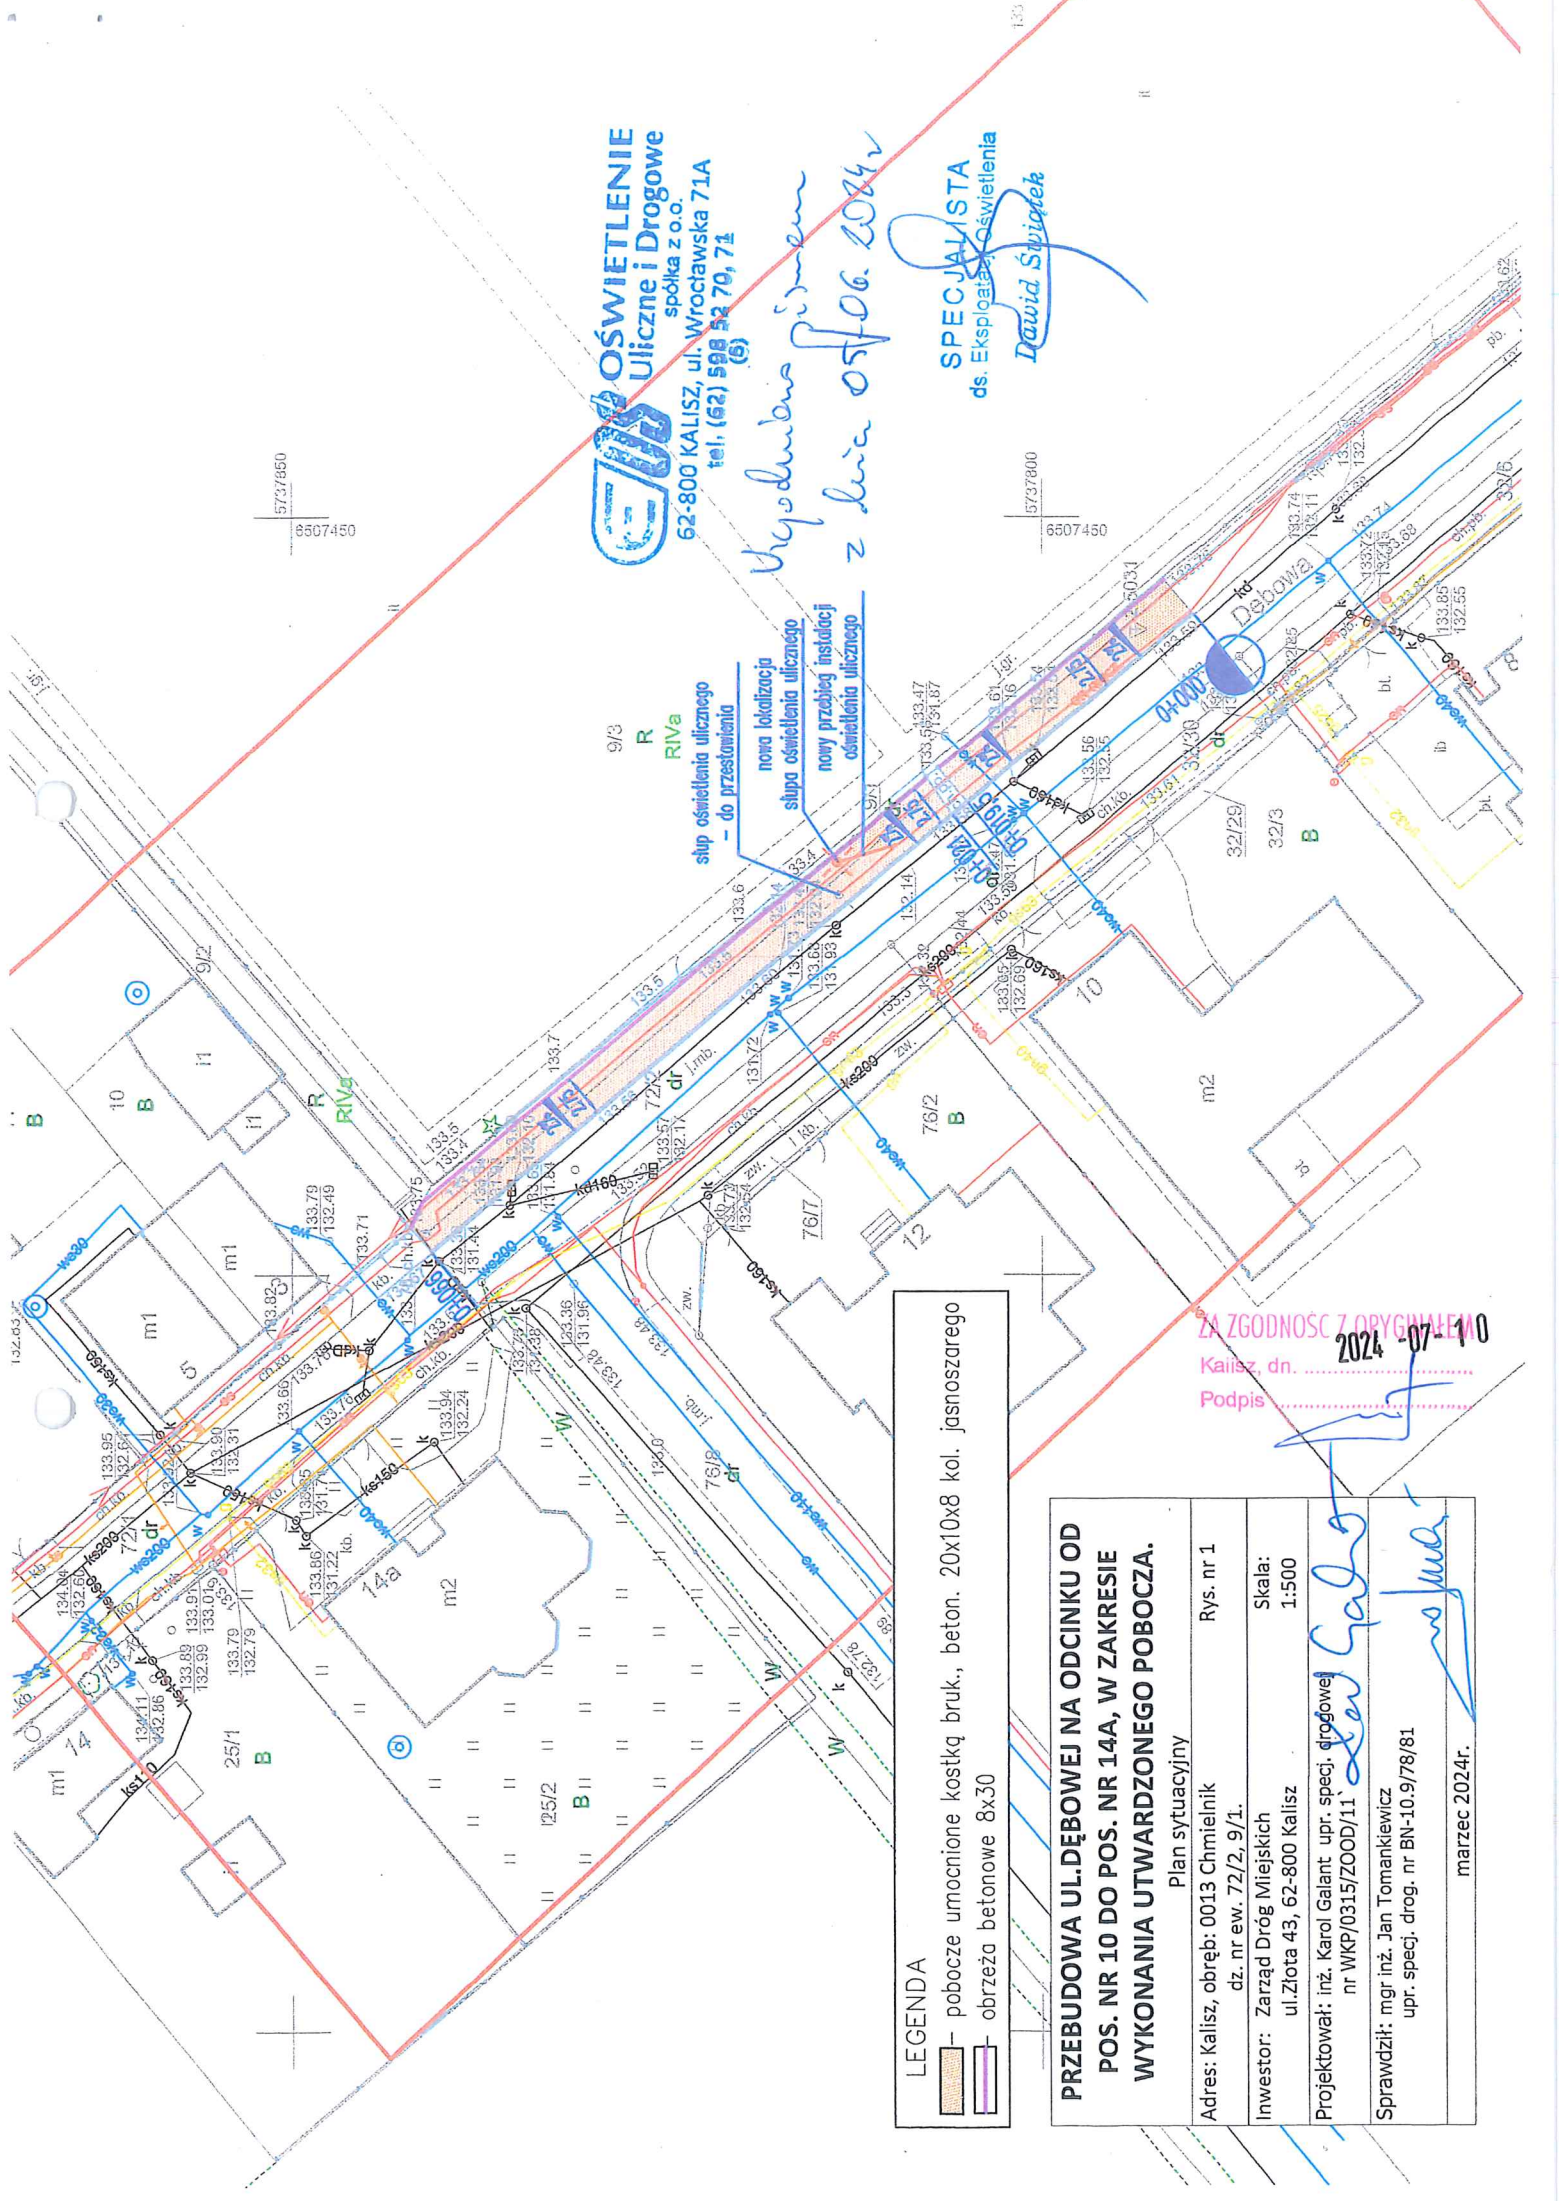

EO OŚWIETLENIE
Uliczne i Drogowe
spółka z o.o.
62-800 KALISZ, ul. Wrocławska 71A
tel. (62) 598 52 70, 71
(6)

*Wyodrębienie
z dnia 05.06.2024r*

SPECJALISTA
ds. Eksploatacji Oświetlenia
Dawid Świątek

9/3
R
RIVa
słup oświetlenia ulicznego
- do przestawienia
nowa lokalizacja
słupa oświetlenia ulicznego
nowy przebieg instalacji
oświetlenia ulicznego

LEGENDA
- pobocze umocnione kostką bruk., beton. 20x10x8 kol. jasnoszarego
- obrzeża betonowe 8x30

PRZEBUDOWA UL. DĘBOWEJ NA ODCINKU OD POS. NR 10 DO POS. NR 14A, W ZAKRESIE WYKONANIA UTWARDZONEGO POBOCZA.	
Plan sytuacyjny	Rys. nr 1
Adres: Kalisz, obręb: 0013 Chmielnik dz. nr ew. 72/2, 9/1.	Skala: 1:500
Investor: Zarząd Dróg Miejskich ul. Złota 43, 62-800 Kalisz	Projektował: inż. Karol Galant upr. specj. drogowej nr WKP/0315/ZOOD/11
Sprawił: mgr inż. Jan Tomankiewicz upr. specj. drog. nr BN-10.9/78/81	<i>Jan Galant</i> <i>Jan Tomankiewicz</i>
marzec 2024r.	

Kalisz, dn. 2024-07-10
Podpis

