



Netia SA
02-822 Warszawa, ul. Poleczki 13

Adres do korespondencji:
Netia SA
Dział Utrzymania Infrastruktury Sieciowej
63-400 Ostrów Wlkp, ul. Waryńskiego 25

Zarząd Dróg Miejskich

62-800 Kalisz

ul. Złota 43

Nasz znak: E/W/15/3997/JP

29.06.2015r.

Wasz znak: WI.45.452.13.2015 pismo z dnia 11.06.2015r.

UZGODNIENIE BRANŻOWE

Dotyczy: Przebudowa Placu Jana Kilińskiego i ulicy Warszawskiej na odcinku od skrzyżowania z Placem Jana Kilińskiego do skrzyżowania z ulicą Łódzką na terenie miasta Kalisz.

W odpowiedzi na pismo WI.45.452.13.2015 z dnia 11.06.2015r. otrzymanego w dniu 16.06.2015r. Firma ABIS w imieniu Dział Utrzymania Infrastruktury Sieciowej Netia SA wydaje uzgodnienie na zabezpieczenie istniejącej sieci teletechnicznej Netia S.A z planowaną przebudową Placu Jana Kilińskiego wraz z ulicą Warszawską w Kaliszu.

Szczegółowe uzgodnienie zabezpieczenia sieci Netia SA:

Na mapie sytuacyjnej wraz z projektem drogowym zaznaczono fragment istniejącej sieci Netia S.A. Na terenie planowanej inwestycji zlokalizowane są kable miedziane sieci dostępowej oraz kable światłowodowe. Należy wymienić ramy oraz pokrywy studni kablowych z typu lekkiego na typ ciężki we wszystkich studniach znajdujących w projektowanych miejscach postojowych oraz zabezpieczyć sieć rurami dwudzielnymi typu Arot 160PS. W przypadku korytowania nawierzchni należy dokonać regulacji wysokości sieci posadowienia kanalizacji teletechnicznej oraz studni kablowych. Po zakończeniu prac budowlanych dokonać odbiór wstępny wspólnie z przedstawicielem Netia S.A.

Wymagania formalne:

1. W fazie związanej z przygotowaniem projektu, w razie konieczności udzielenia dodatkowych informacji, prosimy o kontakt z Janusz Peśla, tel. +48 606 96 97 84 lub z Działem Utrzymania Usług (tel. jak w pkt. 2).
2. Przed przystąpieniem do robót związanych bezpośrednio z siecią Netii SA w celu uzyskania ich akceptacji Wykonawca zgłosi pisemnie /z minimum 14-dniowym wyprzedzeniem/ zamiar rozpoczęcia prac. Zgłoszenie prac powinno zawierać: termin planowanego rozpoczęcia i zakończenia, lokalizację, zakres i harmonogram prac, nr uzgodnienia ZUDP, nr uzgodnień Netii SA. Adres, na który należy wysłać zgłoszenie:




- Netia SA Dział Utrzymania Usług, 63-400 Ostrów Wlkp., ul. Waryńskiego 25, tel. +48 22 352 6657, fax +48 22 338 3164, e-mail: nadzory@netia.pl
3. Prace wzdłuż sieci telekomunikacyjnej Netia SA /mniej niż 2m/ należy prowadzić po wytyczeniu jej przebiegu, ze szczególną ostrożnością z wykluczeniem użycia sprzętu mechanicznego oraz przy nadzorze przedstawiciela Netii SA/usługa płatna/. Nie wyklucza się odstępstw trasowych i wypłyceń sieci.
 4. Wykonawca zobowiązany jest niezwłocznie powiadomić o uszkodzeniu sieci telekomunikacyjnej Netia SA w trakcie prowadzonych robót, numer telefonu alarmowego +48 22 711 7171 (24h).
 5. Wszelkie prace związane z siecią teletechniczną należy wykonać zgodnie z ogólnie obowiązującymi przepisami oraz normami Netia SA, zastosowane materiały muszą być zgodne z Listą Materiałów dopuszczonych w Netia SA.
 6. Wykonane prace podlegają odbiorowi technicznemu przez przedstawiciela Netii SA. Wykonawca na dzień odbioru dostarczy dokumentację powykonawczą zgodną z normą Netia SA, z inwentaryzacją geodezyjną włącznie.
 7. Koszty wszelkich robót i napraw uszkodzeń sieci telekomunikacyjnej Netii SA powstałe w wyniku prowadzonych prac jak i wynikające z wadliwego ich wykonania ponosi Inwestor/Wykonawca. Ponadto, Netia SA zastrzega sobie możliwość dochodzenia roszczeń z tytułu strat w ruchu telekomunikacyjnym powstałych w wyniku uszkodzenia sieci telekomunikacyjnej Netia SA.
 8. Uzgodnienie ważne przez jeden rok od ich wydania.

Z poważaniem:

Przedstawiciel Netia S.A.

JANUSZ PEŚLA

Załączniki:
Mapa z projektem

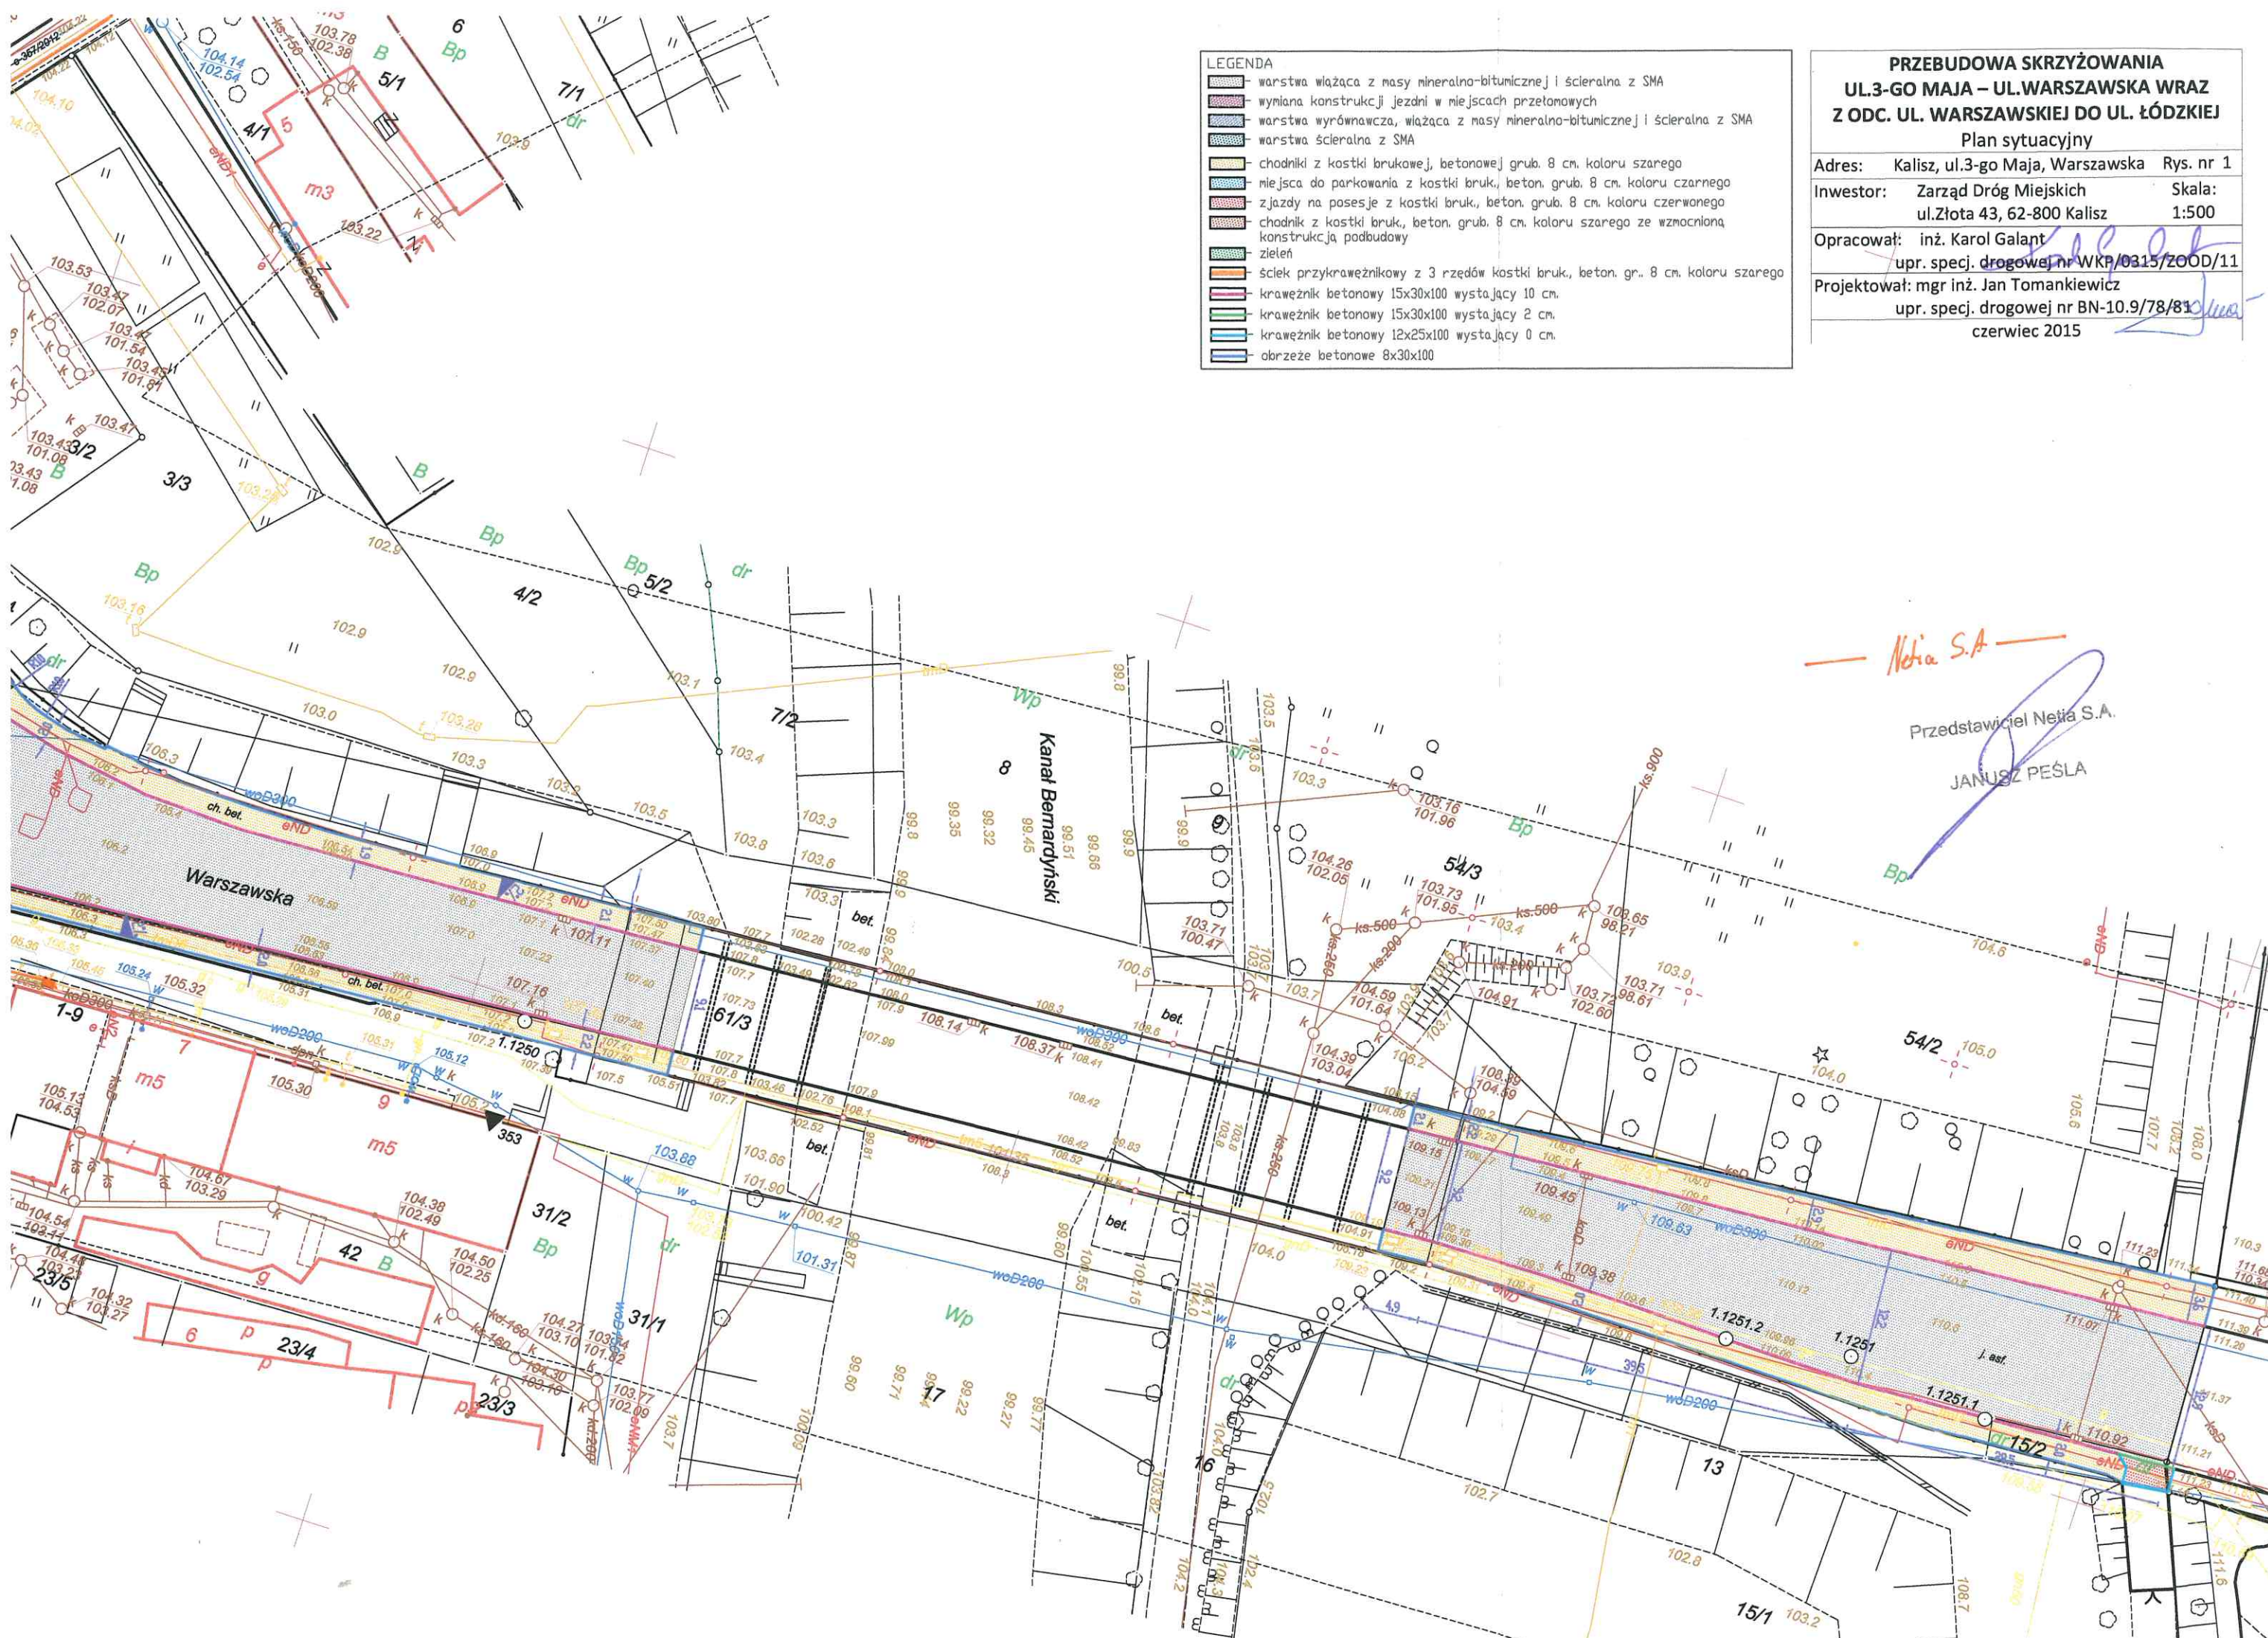

- LEGENDA
- warstwa wiążąca z masy mineralno-bitumicznej i ścierna z SMA
 - wymiana konstrukcji jezdni w miejscach przelomowych
 - warstwa wyrównawcza, wiążąca z masy mineralno-bitumicznej i ścierna z SMA
 - warstwa ścierna z SMA
 - chodniki z kostki brukowej, betonowej grub. 8 cm. koloru szarego
 - miejsca do parkowania z kostki bruk., beton. grub. 8 cm. koloru czarnego
 - zjazdy na posesje z kostki bruk., beton. grub. 8 cm. koloru czerwonego
 - chodnik z kostki bruk., beton. grub. 8 cm. koloru szarego ze wznoczną konstrukcją podbudowy
 - zielen
 - ściek przykrawężnikowy z 3 rzędów kostki bruk., beton. gr. 8 cm. koloru szarego
 - krawężnik betonowy 15x30x100 wystający 10 cm.
 - krawężnik betonowy 15x30x100 wystający 2 cm.
 - krawężnik betonowy 12x25x100 wystający 0 cm.
 - obrzeże betonowe 8x30x100

**PRZEBUDOWA SKRZYŻOWANIA
UL.3-GO MAJA – UL.WARSZAWSKA WRAZ
Z ODC. UL. WARSZAWSKIEJ DO UL. ŁÓDZKIEJ**
Plan sytuacyjny

Adres:	Kalisz, ul.3-go Maja, Warszawska	Rys. nr 1
Inwestor:	Zarząd Dróg Miejskich ul.Złota 43, 62-800 Kalisz	Skala: 1:500
Opracował:	inż. Karol Galant upr. specj. drogowej nr WKP/0315/ZOOD/11	
Projektował:	mgr inż. Jan Tomankiewicz upr. specj. drogowej nr BN-10.9/78/81	
czerwiec 2015		

Netia S.A.
Przedstawiciel Netia S.A.
JANUSZ PEŚLA

