



*J. P. Janiec*  
*06.10.2020*  
Miejski Zarząd Dróg  
i Komunikacji w Kaliszu  
ul. Złota 43  
62-800 Kalisz

Znak EOP-41MMD-001253-2020

Dot. WI.45.453.88.2020 – Kalisz ul. Poznańska 31

Kalisz, 02 październik 2020 roku

RD w Kaliszu informuje, iż przedłożony projekt remontu chodnika wzdłuż bloku przy ulicy Poznańskiej 31 w Kaliszu, w pobliżu istniejącej linii kablowej niskiego napięcia nN-0,4kV uznajemy za uzgodniony, po spełnieniu nw. uwag.

W przypadku prowadzenia prac (w tym projektowych) w pobliżu linii kablowej niskiego napięcia należy spełnić następujące warunki:

1. Kolizje w miejscu skrzyżowania i zbliżenia projektowanego chodnika z istniejącymi elementami sieci elektroenergetycznej należy rozwiązywać zgodnie z obowiązującymi Polskimi Normami oraz normami SEP.
2. Nie naruszać istniejących elementów sieci elektroenergetycznej m.in. kabli, złącz, przepustów, uzemiń itp. Prace w pobliżu tych elementów prowadzić RĘCZNIE z zachowaniem szczególnej ostrożności, w pobliżu kabli zaleca się wykonywanie przekopów próbnych, dodatkowo zaleca się także zabezpieczenie elementów sieci elektroenerg. przed kradzieżą lub uszkodzeniem w trakcie prowadzenia prac (np. wykopów).
3. Nieosłonięte kable biegnące pod projektowaną nawierzchnią można pozostawić bez zmian tylko w przypadku zastosowania nad nimi nawierzchni z elementów rozbieralnych i prowadzenia prac bez wykonywania wykopów, natomiast w przypadku zastosowania innej nawierzchni (np. bitumicznej) lub wykonywaniu wykopów przy budowie chodnika, kable należy osłonić dwupołkowymi rurami osłonowymi, osobnymi dla kabli o różnym napięciu, w sposób umożliwiający wymianę kabla w rurze osłonowej, bez konieczności rozbierania nawierzchni. W przypadku zbliżeń i/lub kolizji istniejących kabli z projektowanym krawężnikiem, należy odkopać istniejące kable, wykonując szerszy wykop i bez cięcia przewodów przesunąć kolidujące odcinki poza obszar kolizyjny. Przesunięcie wykonać po wyłączeniu kabli z pod napięcia. W sprawie wyłączenia linii spod napięcia postępować jak w pkt. 4. Po zakończeniu prac wykonać powykonawczą inwentaryzację geodezyjną, którą należy dostarczyć do RD w Kaliszu (także w formie cyfrowej).
4. Dla prac w pobliżu kabli i linii SN, prowadzonych metodą wykopu otwartego, Inwestor planowanej inwestycji winien wystąpić o zgodę i ustalenie warunków czasowego wyłączenia kabli i linii elektroenergetycznej na okres budowy. W sprawie wyłączenia linii o napięciu znamionowym do 15 kV wnioski należy przesyłać do Rejonu Dystrybucji w Kaliszu. Inwestor winien liczyć się z poniesieniem kosztów wyłączeń istniejących urządzeń elektroenergetycznych.
5. W przypadku zmiany rzędnych terenu, należy zachować normatywne odległości nawierzchni od istniejących linii kablowych przebiegających nad powierzchnią terenu.
6. W przedmiotowym obszarze mogą znajdować się sieci elektroenergetyczne niebędące na majątku i w eksploatacji Energa-Operator SA Oddział w Kaliszu np. sieć oświetleniowa spółki OUI D Sp. z o.o. i w związku z tym projekt budowy ww. obiektów, należy dodatkowo uzgodnić z właścicielami tych urządzeń.
7. Powyższe punkty dotyczą także prac w pobliżu elementów sieci elektroenergetycznej niewidocznych na mapie.
8. Nie wyklucza się istnienia innych elementów sieci, niż widoczne na planie. Ewentualne dodatkowe kolizje z urządzeniami elektroenerg. należy zgłaszać w RD w celu uzgodnienia szczegółów i sposobu ich usunięcia.

T 801 – 404 – 404  
+48 58 767-43-50  
(opłata za połączenie zgodna  
z cennikiem operatora)

Regon 190275904-00043  
NIP 583-000-11-90

ENERGA-OPERATOR SA  
ul. Marynarki Polskiej 130, 80-557 Gdańsk  
Oddział w Kaliszu  
al. Wolności 8, 62-800 Kalisz  
operator.kalisz@energa.pl  
energa-operator.pl

Sąd Rejonowy Gdańsk-Północ  
VII Wydział Gospodarczy KRS  
KRS 0000033455

nr konta: 38 1240 6292 1111 0010 3649 0117  
Kapitał zakładowy/wpłacony 1 356 110 400 zł

**ZA ZGODNOŚĆ Z ORYGINAŁEM**  
Kalisz, dn. 2020. 10. 14  
Podpis .....



9. Całość prac wykonać kosztem i staraniem Inwestora, a roboty ulegające zakryciu, należy zgłosić w RD w Kaliszu, do odbioru przed zasypaniem.
10. Spełnienie wyżej podanych wymagań ogranicza, ale nie eliminuje całkowicie zagrożenia wynikającego z lokalizacji i budowy obiektu w pobliżu izolowanych linii napowietrznych nN-0,4kV, a Energa-Operator SA Oddział w Kaliszu nie ponosi odpowiedzialności za ewentualne szkody powstałe na projektowanym obiekcie spowodowane uszkodzeniami linii. Ewentualne szkody spowodowane uszkodzeniami linii elektroenergetycznych będą w całości obciążać Wykonawcę lub Inwestora przedmiotowego zadania.
11. W przypadku braku możliwości spełnienia ww. wymagań lub wystąpienia innych kolizji, należy przerwać prowadzone prace, a Inwestor planowanej inwestycji winien wystąpić do Energa-Operator SA Oddział w Kaliszu o ustalenie warunków przebudowy sieci elektroenergetycznej na odcinku, na którym koliduje z nią projektowany obiekt. Inwestor winien liczyć się z poniesieniem kosztów przebudowy istniejących elementów sieci elektroenergetycznej, z którymi kolidowałaby planowana przez niego inwestycja.
12. Należy powiadomić RD w Kaliszu o planowanym terminie rozpoczęcia robót.
13. Integralnym załącznikiem do niniejszego pisma jest plan zagospodarowania terenu w skali 1:500.

Sprawę prowadzi: RD w Kaliszu, Dawid Stasiak, tel. 625002435

Kierownik  
Działu Dokumentacji Energetycznej  
Marek Tomczak

ZA ZGODNOŚĆ Z ORYGINAŁEM  
Kalisz, dn. 2020-10-14  
Podpis .....

Zgłoszenia można dokonać na adres email: [operator.kalisz@energa.pl](mailto:operator.kalisz@energa.pl) lub za pomocą formularza zgłoszeniowego umieszczonego na stronie: [www.energa-operator.pl](http://www.energa-operator.pl). Do Pani/a dyspozycji pozostaje również infolinia pod nr 801-404-404, czynna w dni robocze od 8.00 – 20.00. Sprzedawców Energii Elektrycznej prosimy o dokonywanie zgłoszeń reklamacyjnych za pomocą dedykowanego Portalu Sprzedawców, dostępnego pod adresem: <https://swi.energa-operator.pl>


Powiat: Kalisz - miasto na prawach powiatu  
Jednostka Ewidencyjna: 306101\_1, Miasto Kalisz

# MAPA ZASADNICZA


Skala: 1:500



ENERGA-OPERATOR SA  
Oddział w Kaliszu  
Rejon Dystrybucyjny Kalisz  
Al. Wojska Polskiego 33  
62-800 Kalisz  
T +48 62 500 22 10  
F +48 62 500 22 11  
KRS 0000033455  
NIP 583-000-11-90  
Regon 190275904-00043

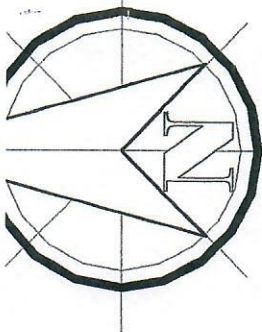

- chodnik z płyt betonowych 30x30x8 koloru jasnoszarego
- skarpa umocniona płytami betonowymi, ażurowymi.
- krawężnik betonowy 15x30 wyst. od 2 do 6 cm.
- obrzeże betonowe 8x30

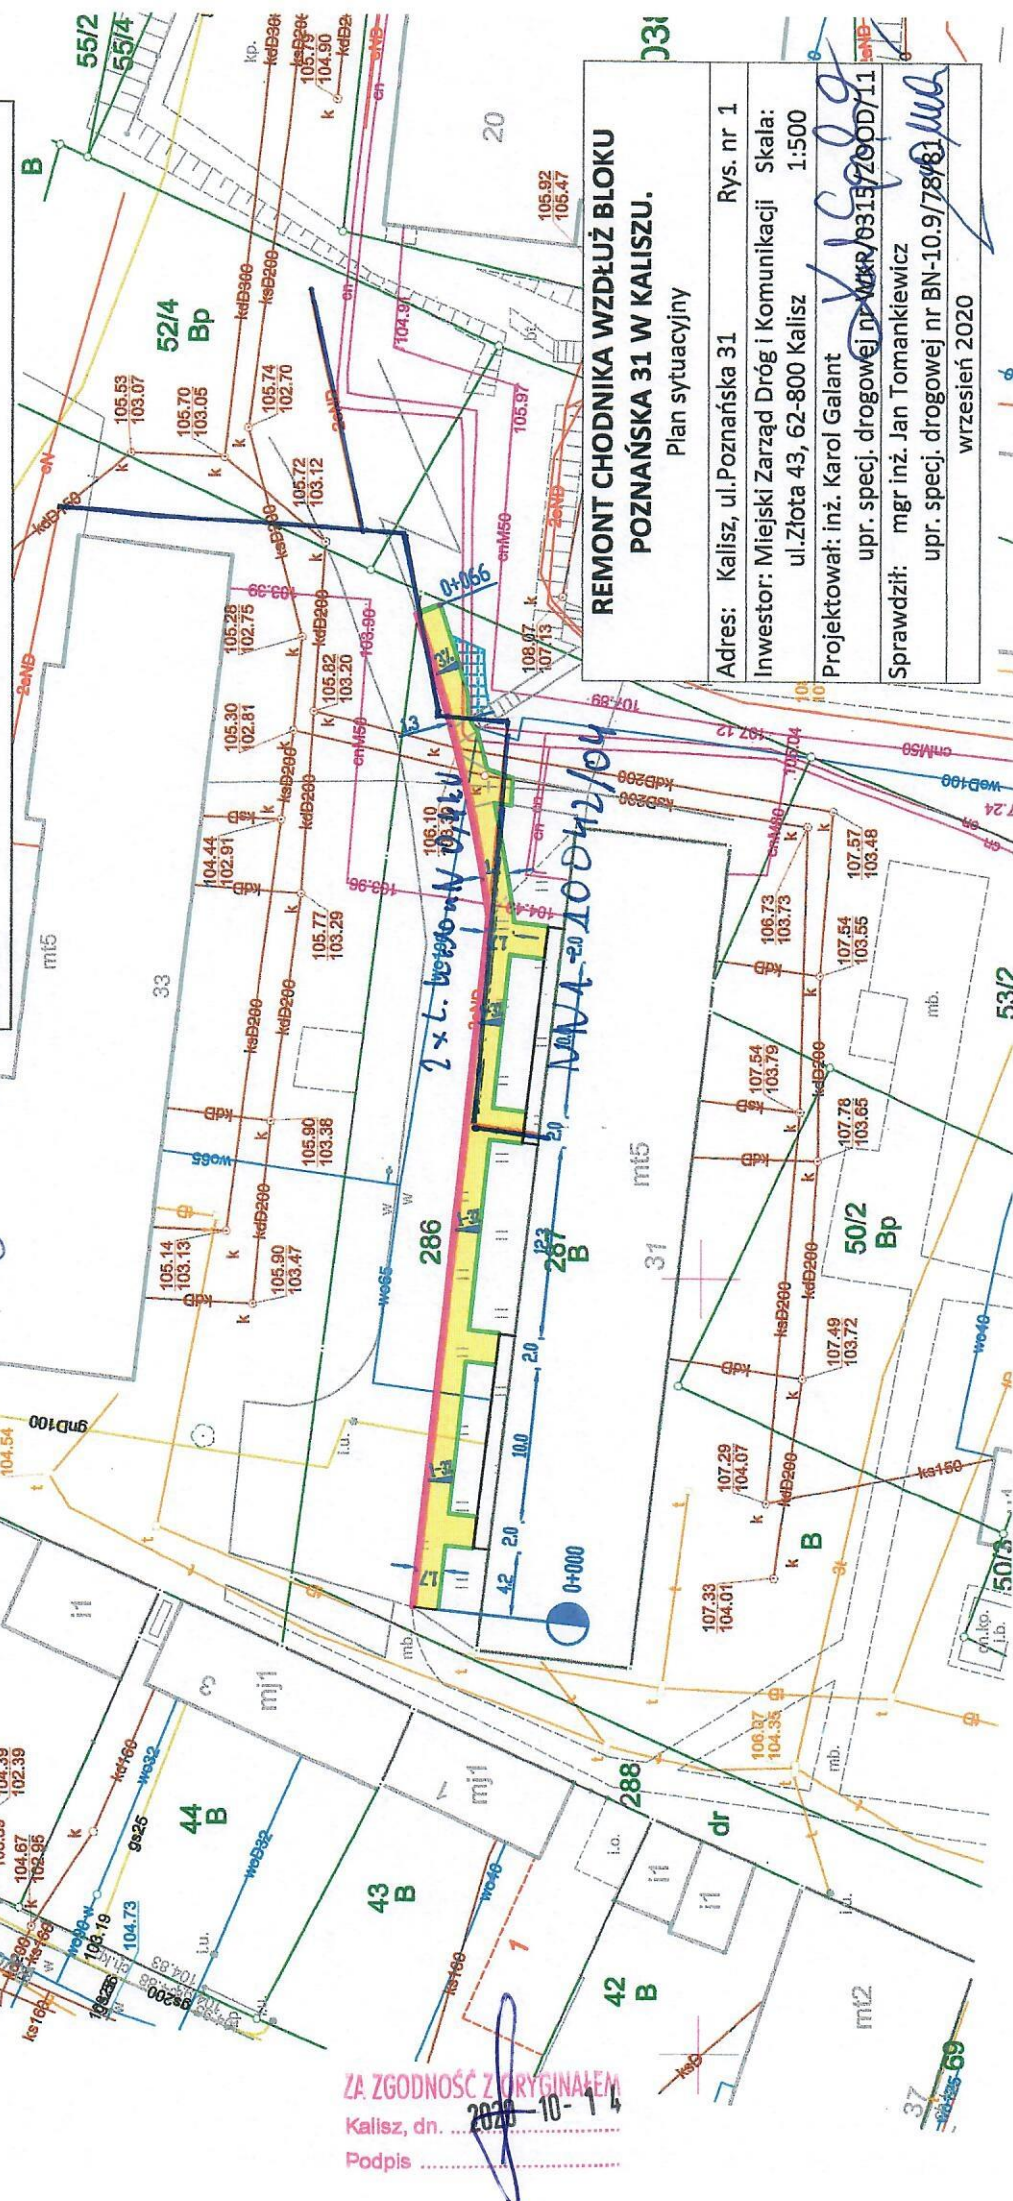

REMONT CHODNIKA WZDŁUŻ BLOKU  
POZNAŃSKA 31 W KALISZU.  
Plan sytuacyjny

Adres: Kalisz, ul. Poznańska 31 Rys. nr 1  
Inwestor: Miejski Zarząd Dróg i Komunikacji Skala:  
ul. Złota 43, 62-800 Kalisz 1:500  
Projektował: inż. Karol Galant  
Sprawdził: mgr inż. Jan Tomankiewicz  
wrzesień 2020

ZA ZGODNOŚĆ Z ORYGINAŁEM  
Kalisz, dn. 2020-10-14  
Podpis